




PROSPETTO SU VIA BALBI

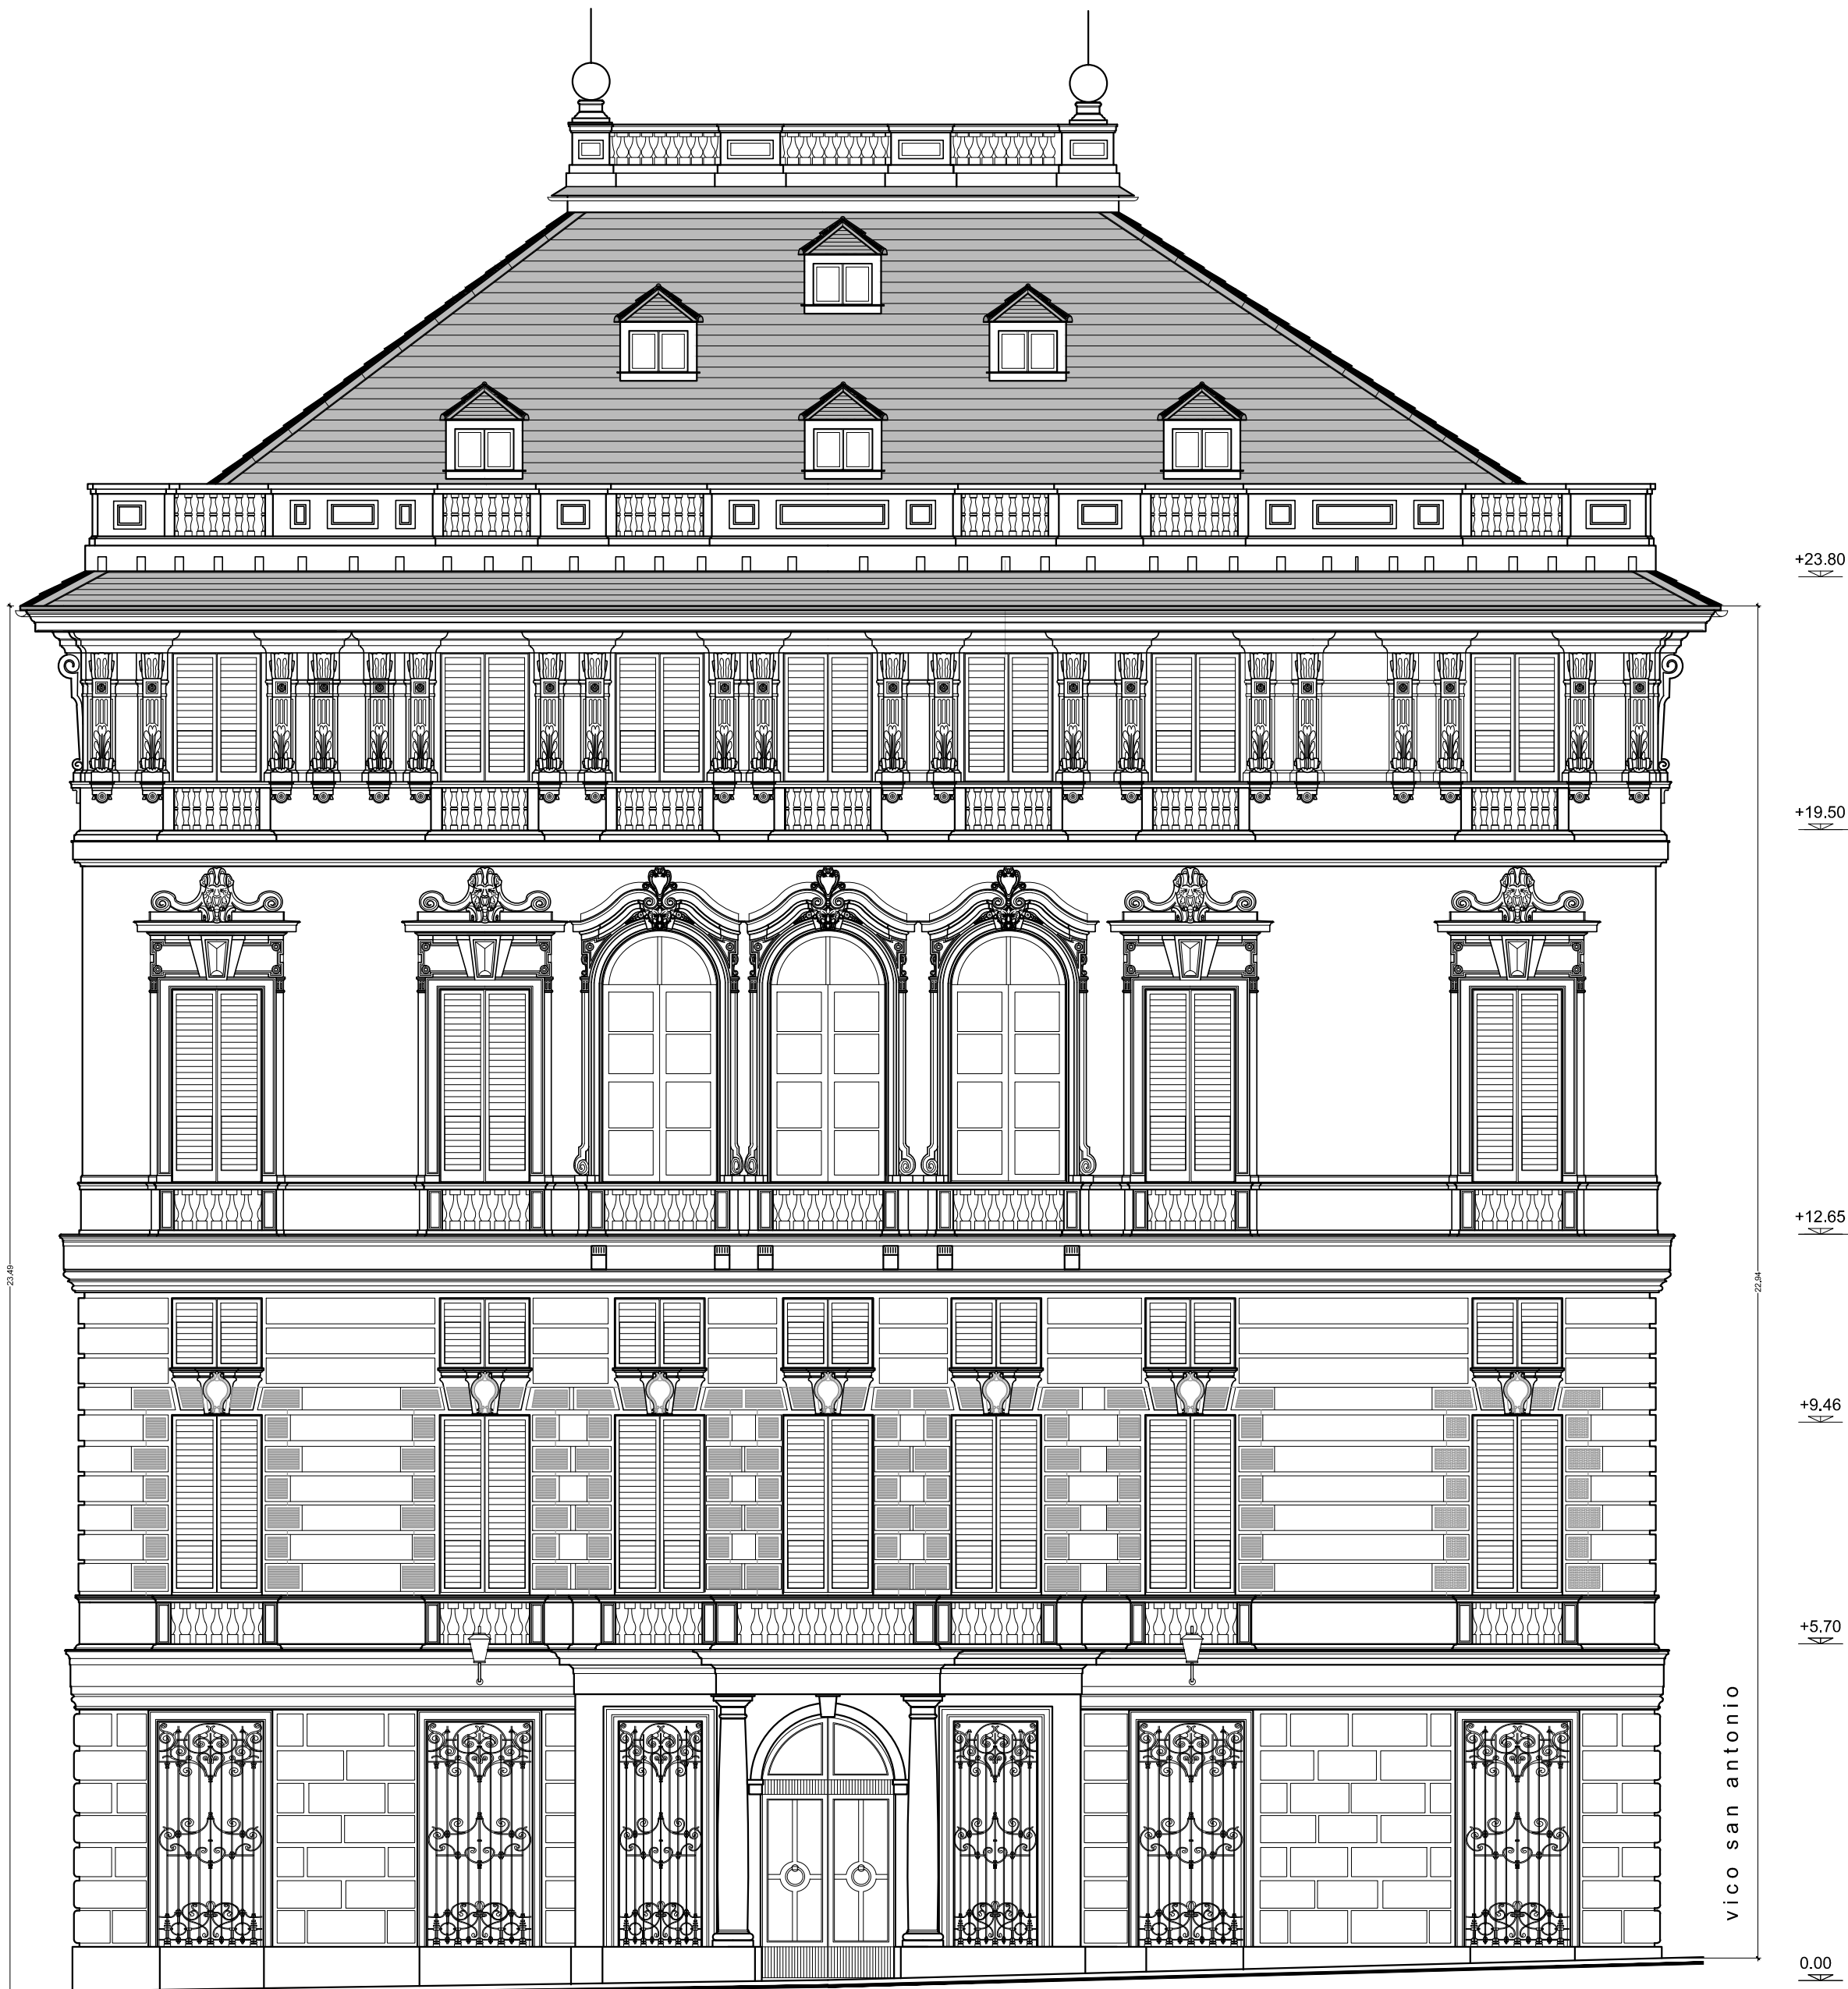

RICHIEDENTI	EREDI RAGGIO Amminstrazione Proprietà Raggio c/o Dott.sa Alessandra Bongiovanni Piazza verdi 4/10 - 16121 Genova	FIRMA
OGGETTO DELL'INTERVENTO	RESTAURO DEL PROSPETTO PRINCIPALE SU VIA BALBI - -	febbraio 2004
LOCALIZZAZIONE DELL'INTERVENTO	PALAZZO RAGGIO SEDE BIBLIOTECA LETTERE, FILOSOFIA, STORIA MODERNA, ETNOLOGIA UNIVERSITA' DEGLI STUDI DI GENOVA Via Balbi 6 - 16126 Genova	
OGGETTO DELLA TAVOLA	STATO ATTUALE: PROSPETTO PRINCIPALE SU VIA BALBI RILIEVO	TAVOLA N° ES D 01 scala: 1:100

PIETRO MONCAGATTO
architetto
via Trento 43/4 16145 Genova
tel 010 3106431 fax 010 3106433
e-mail: p.moncagatto@tin.it
collaboratore: arch. Andrea Mamone

FIRMA E TIMBRO

ARCHIVIO GENERALE	ARCHIVIO SPECIALE	VARIANTE	nome file
198	...	n° -- del -----	198_ES_D_01



PROSPETTO SU VIA BALBI

- NOTA:
- (*) TRATTAMENTO DEGLI ELEMENTI IN FERRO MEDIANTE APPLICAZIONE DI ANTIOSSIDANTE.
 - (1) EFFETTUATO SENZA ACQUA NELLA PARTE ALTA, E CON ACQUA NEL BASAMENTO.
 - (2) PULITURA MEDIANTE TRATTAMENTO BIOCIDA SU TUTTE LE SUPERFICI DEL PROSPETTO, EFFETTUATO TRAMITE IDROLAVAGGIO A BASSA PRESSIONE ED APPLICAZIONE DI SALI DI AMMONIO QUATERNARI, RISCIAQUATURA E APPLICAZIONE DI ALGOPHASE (PROTETTIVO). NELLE ZONE DI MAGGIOR CONCENTRAZIONE DI DEGRADO BIOLOGICO, EVIDENZIATE SUL PROSPETTO, TRATTAMENTO MEDIANTE IMPACCHI E SPAZZOLATURA MANUALE RIPETUTA, PREVIA ASPORTAZIONE MANUALE DELLE IFE.
 - (3) IDROLAVAGGIO A BASSA PRESSIONE SPAZZOLATURA GENERALIZZATA E LOCALIZZATA, FINITURA CON ASPORTAZIONE MANUALE A BISTURI


LEGENDA		
1		RIMOZIONIE DI CROSTA NERA MEDIANTE IMPACCHI DI AMMONIO CARBONATO PIU' TRATTAMENTO CON IOS SENZA ACQUA
2		RIMOZIONE CROSTA NERA E DEPOSITI INCOERENTI MEDIANTE TRATTAMENTO IOS CON ACQUA
3		DEGRADO BIOLOGICO (PRESENTE SU TUTTE LE SUPERFICI vedi NOTA 2)
4		SPAZZOLATURA LOCALIZZATA PER RIMOZIONE DEPOSITI SUPERFICIALI INCOERENTI
5		IDROPULITURA A BASSA PRESSIONE PER ELIMINAZIONE DI DEPOSITO CARBONIOSO; SPAZZOLATURA LOCALIZZATA PER RIMOZIONE DEPOSITI SUPERFICIALI INCOERENTI
6		PULITURA IOS DEPOSITI SUPERFICIALI

RICHIEDENTI	EREDI RAGGIO Amministrazione Proprietà Raggio c/o Dott.sa Alessandra Bongiovanni Piazza verdi 4/10 - 16121 Genova	FIRMA
OGGETTO DELL'INTERVENTO	RESTAURO DEL PROSPETTO PRINCIPALE SU VIA BALBI - -	febbraio 2004
LOCALIZZAZIONE DELL'INTERVENTO	PALAZZO RAGGIO SEDE BIBLIOTECA LETTERE, FILOSOFIA, STORIA MODERNA, ETNOLOGIA UNIVERSITA' DEGLI STUDI DI GENOVA Via Balbi 6 - 16126 Genova	
OGGETTO DELLA TAVOLA	PROGETTO: PROSPETTO PRINCIPALE SU VIA BALBI FASI DI PULITURA DELLE SUPERFICI	TAVOLA N° ES D 02 scala: 1:100


PIETRO MONCAGATTO
architetto
via Trento 43/4 16145 Genova
tel 010 3106431 fax 010 3106433
e-mail: p.moncagatto@tin.it
collaboratore: arch. Andrea Mamone

FIRMA E TIMBRO

ARCHIVIO GENERALE	ARCHIVIO SPECIALE	VARIANTE	nome file
198	...	n° -- del -----	198_ES_D_02

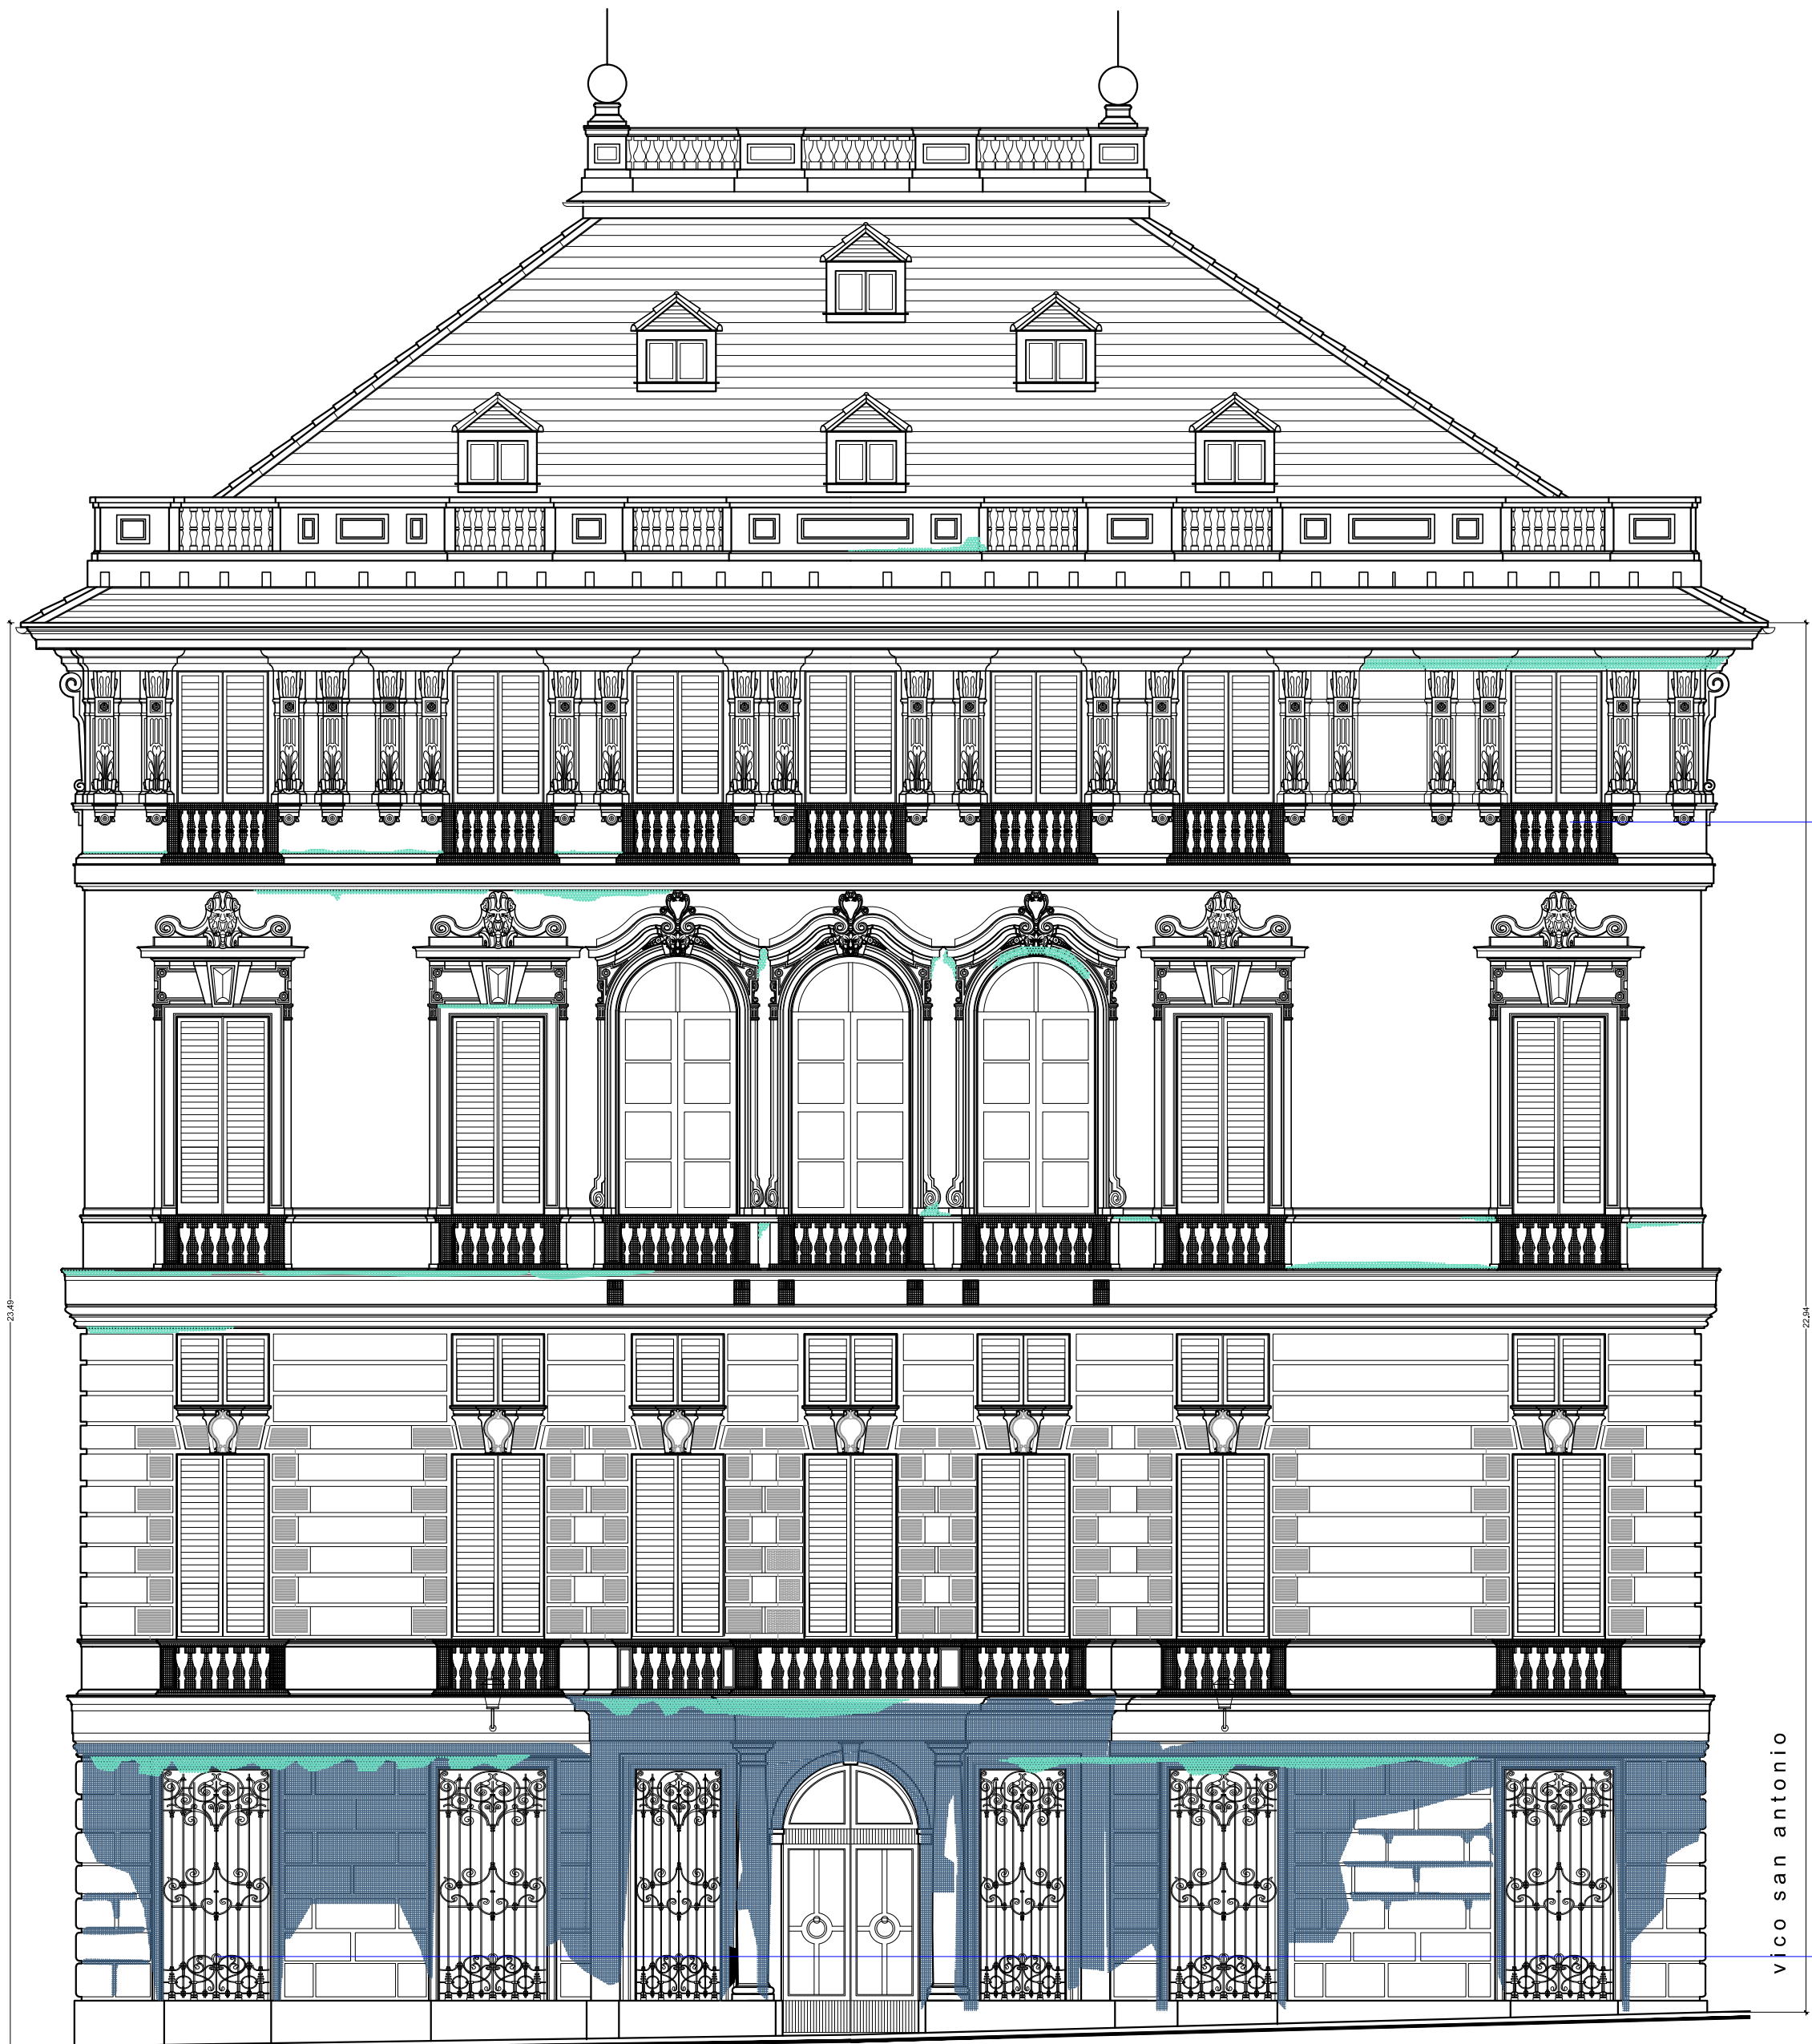

PROSPETTO SU VIA BALBI

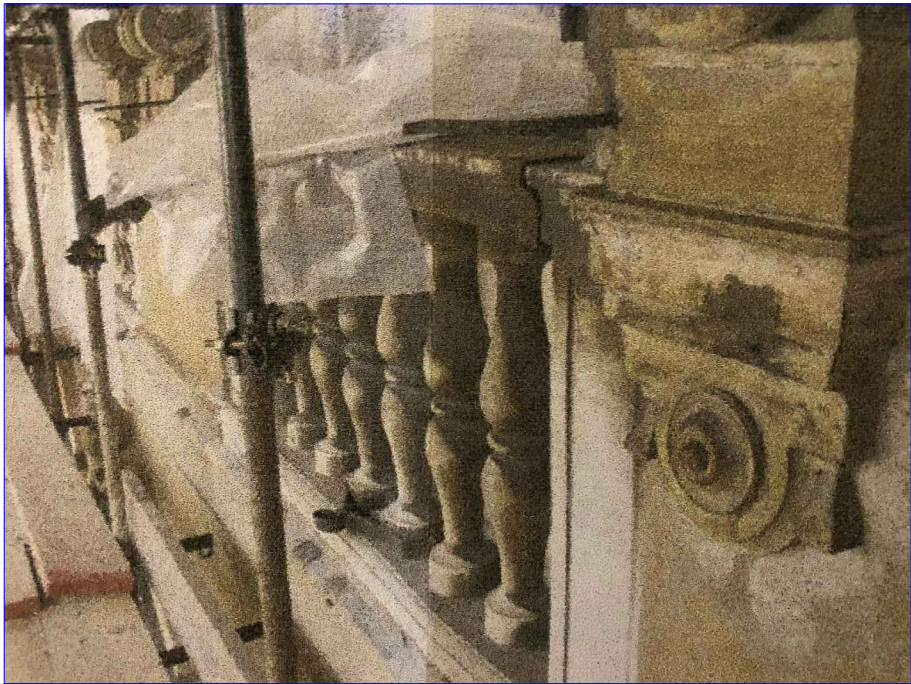

LEGENDA

- 1  CROSTA NERA
- 2  CROSTA NERA E DEPOSITI INCOERENTI
- 3  DEGRADO BIOLOGICO

RICHIEDENTI

EREDI RAGGIO
Amministrazione Proprietà Raggio
c/o Dott.sa Alessandra Bongiovanni
Piazza verdi 4/10 - 16121 Genova

FIRMA

OGGETTO

DELL'INTERVENTO

**RESTAURO DEL PROSPETTO
PRINCIPALE SU VIA BALBI**

febbraio 2004

LOCALIZZAZIONE
DELL'INTERVENTO

PALAZZO RAGGIO
SEDE BIBLIOTECA LETTERE, FILOSOFIA,
STORIA MODERNA, ETNOLOGIA
UNIVERSITA' DEGLI STUDI DI GENOVA
Via Balbi 6 - 16126 Genova

OGGETTO DELLA TAVOLA

**PROGETTO:
PROSPETTO PRINCIPALE SU VIA BALBI
ANALISI DEL DEGRADO DEGLI
ELEMENTI IN PIETRA**

TAVOLA N°

ES D 03

scala: 1:100

PIETRO MONCAGATTO

architetto
via Trento 43/4 16145 Genova
tel 010 3106431 fax 010 3106433
e-mail: p.moncagatto@tin.it
collaboratore: arch. Andrea Mamone

FIRMA E TIMBRO

ARCHIVIO GENERALE

ARCHIVIO SPECIALE

VARIANTE


nome file

198

...

n° -- del -----

198_ES_D_03

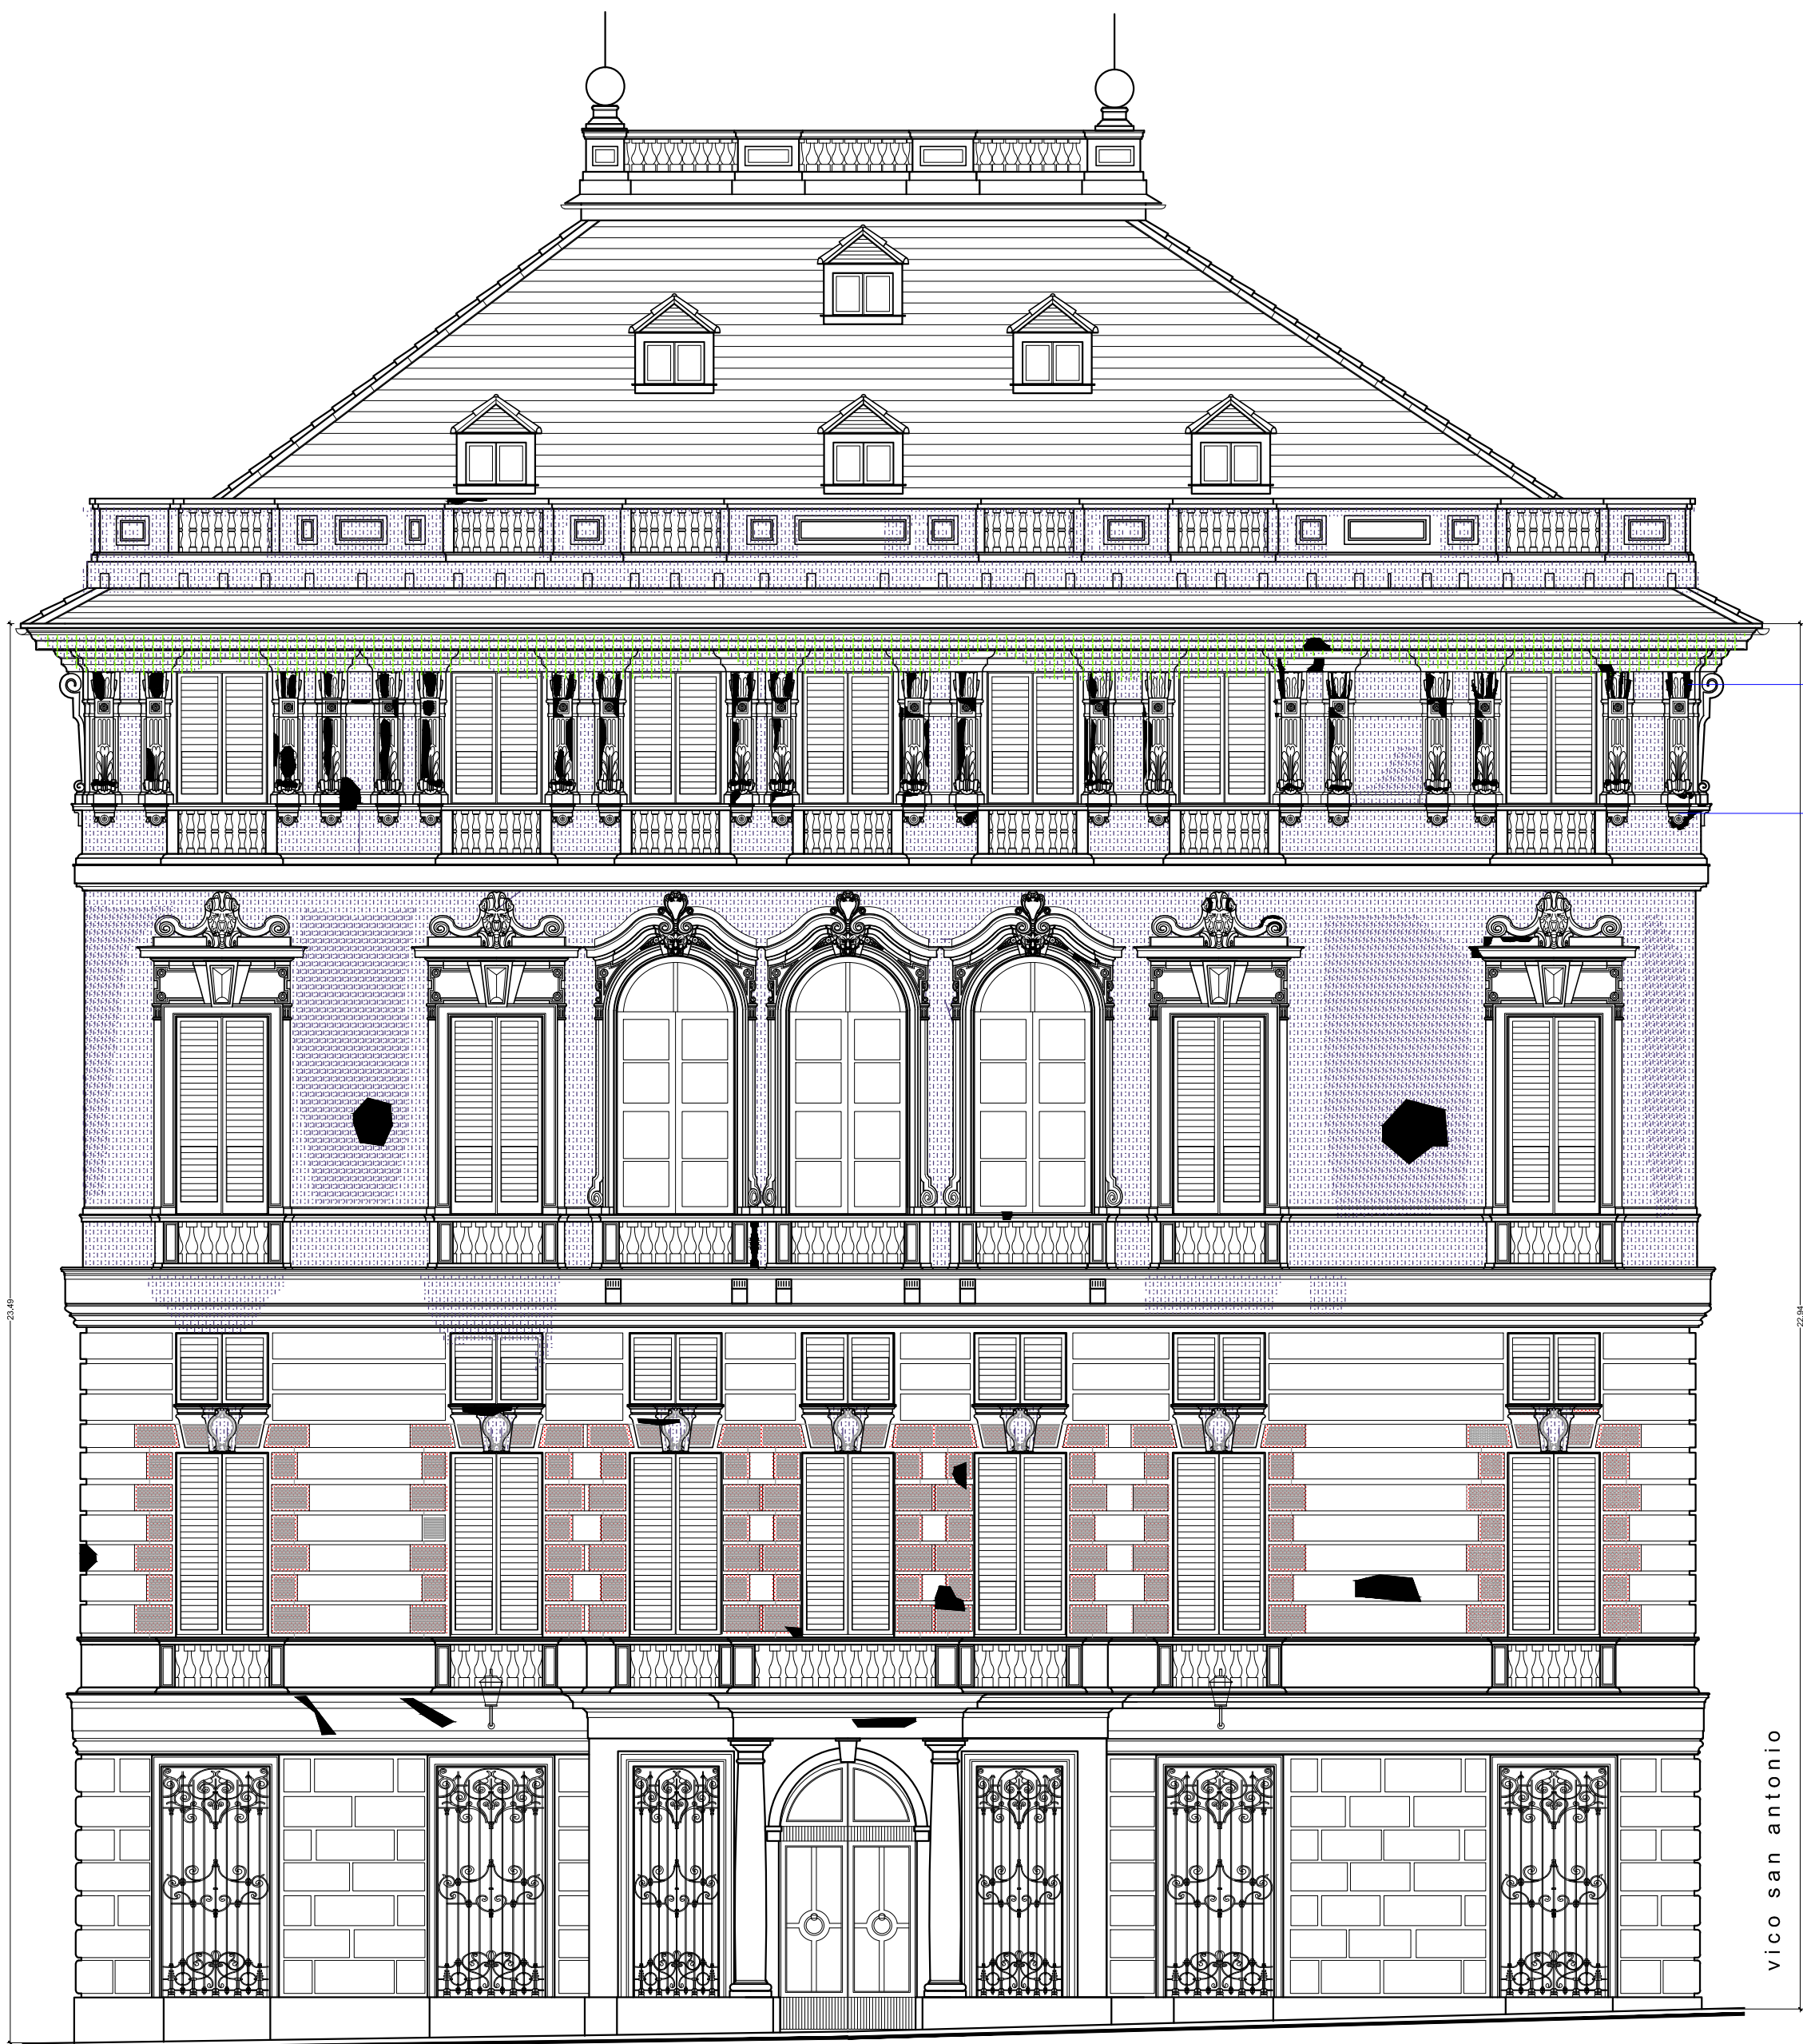

PROSPETTO SU VIA BALBI



LEGENDA


- 1 LACUNE
- 2 CAVILLATURE E FESSURAZIONI DELL'INTONACO
- 3 DILAVAMENTO DELL'INTONACO
- 4 ZONA CON CONCI RIGATI CONSISTENTEMENTE DEGRADATA CON NECESSITA' DI RICOSTRUZIONE DEL RIGATO

RICHIEDENTI	EREDI RAGGIO Amminstrazione Proprietà Raggio c/o Dott.sa Alessandra Bongiovanni Piazza verdi 4/10 - 16121 Genova	FIRMA
OGGETTO DELL'INTERVENTO	RESTAURO DEL PROSPETTO PRINCIPALE SU VIA BALBI	febbraio 2004
LOCALIZZAZIONE DELL'INTERVENTO	PALAZZO RAGGIO SEDE BIBLIOTECA LETTERE, FILOSOFIA, STORIA MODERNA, ETNOLOGIA UNIVERSITA' DEGLI STUDI DI GENOVA Via Balbi 6 - 16126 Genova	
OGGETTO DELLA TAVOLA	PROGETTO: PROSPETTO PRINCIPALE SU VIA BALBI STATI DI DEGRADO DELL'INTONACO E DEGLI ELEMENTI DECORATIVI	TAVOLA N° ES D 04 scala: 1:100

PIETRO MONCAGATTO
architetto
via Trento 43/4 16145 Genova
tel 010 3106431 fax 010 3106433
e-mail: p.moncagatto@tin.it
collaboratore: arch. Andrea Mamone

FIRMA E TIMBRO

ARCHIVIO GENERALE	ARCHIVIO SPECIALE	VARIANTE	nome file
198	...	n° -- del -----	198_ES_D_04

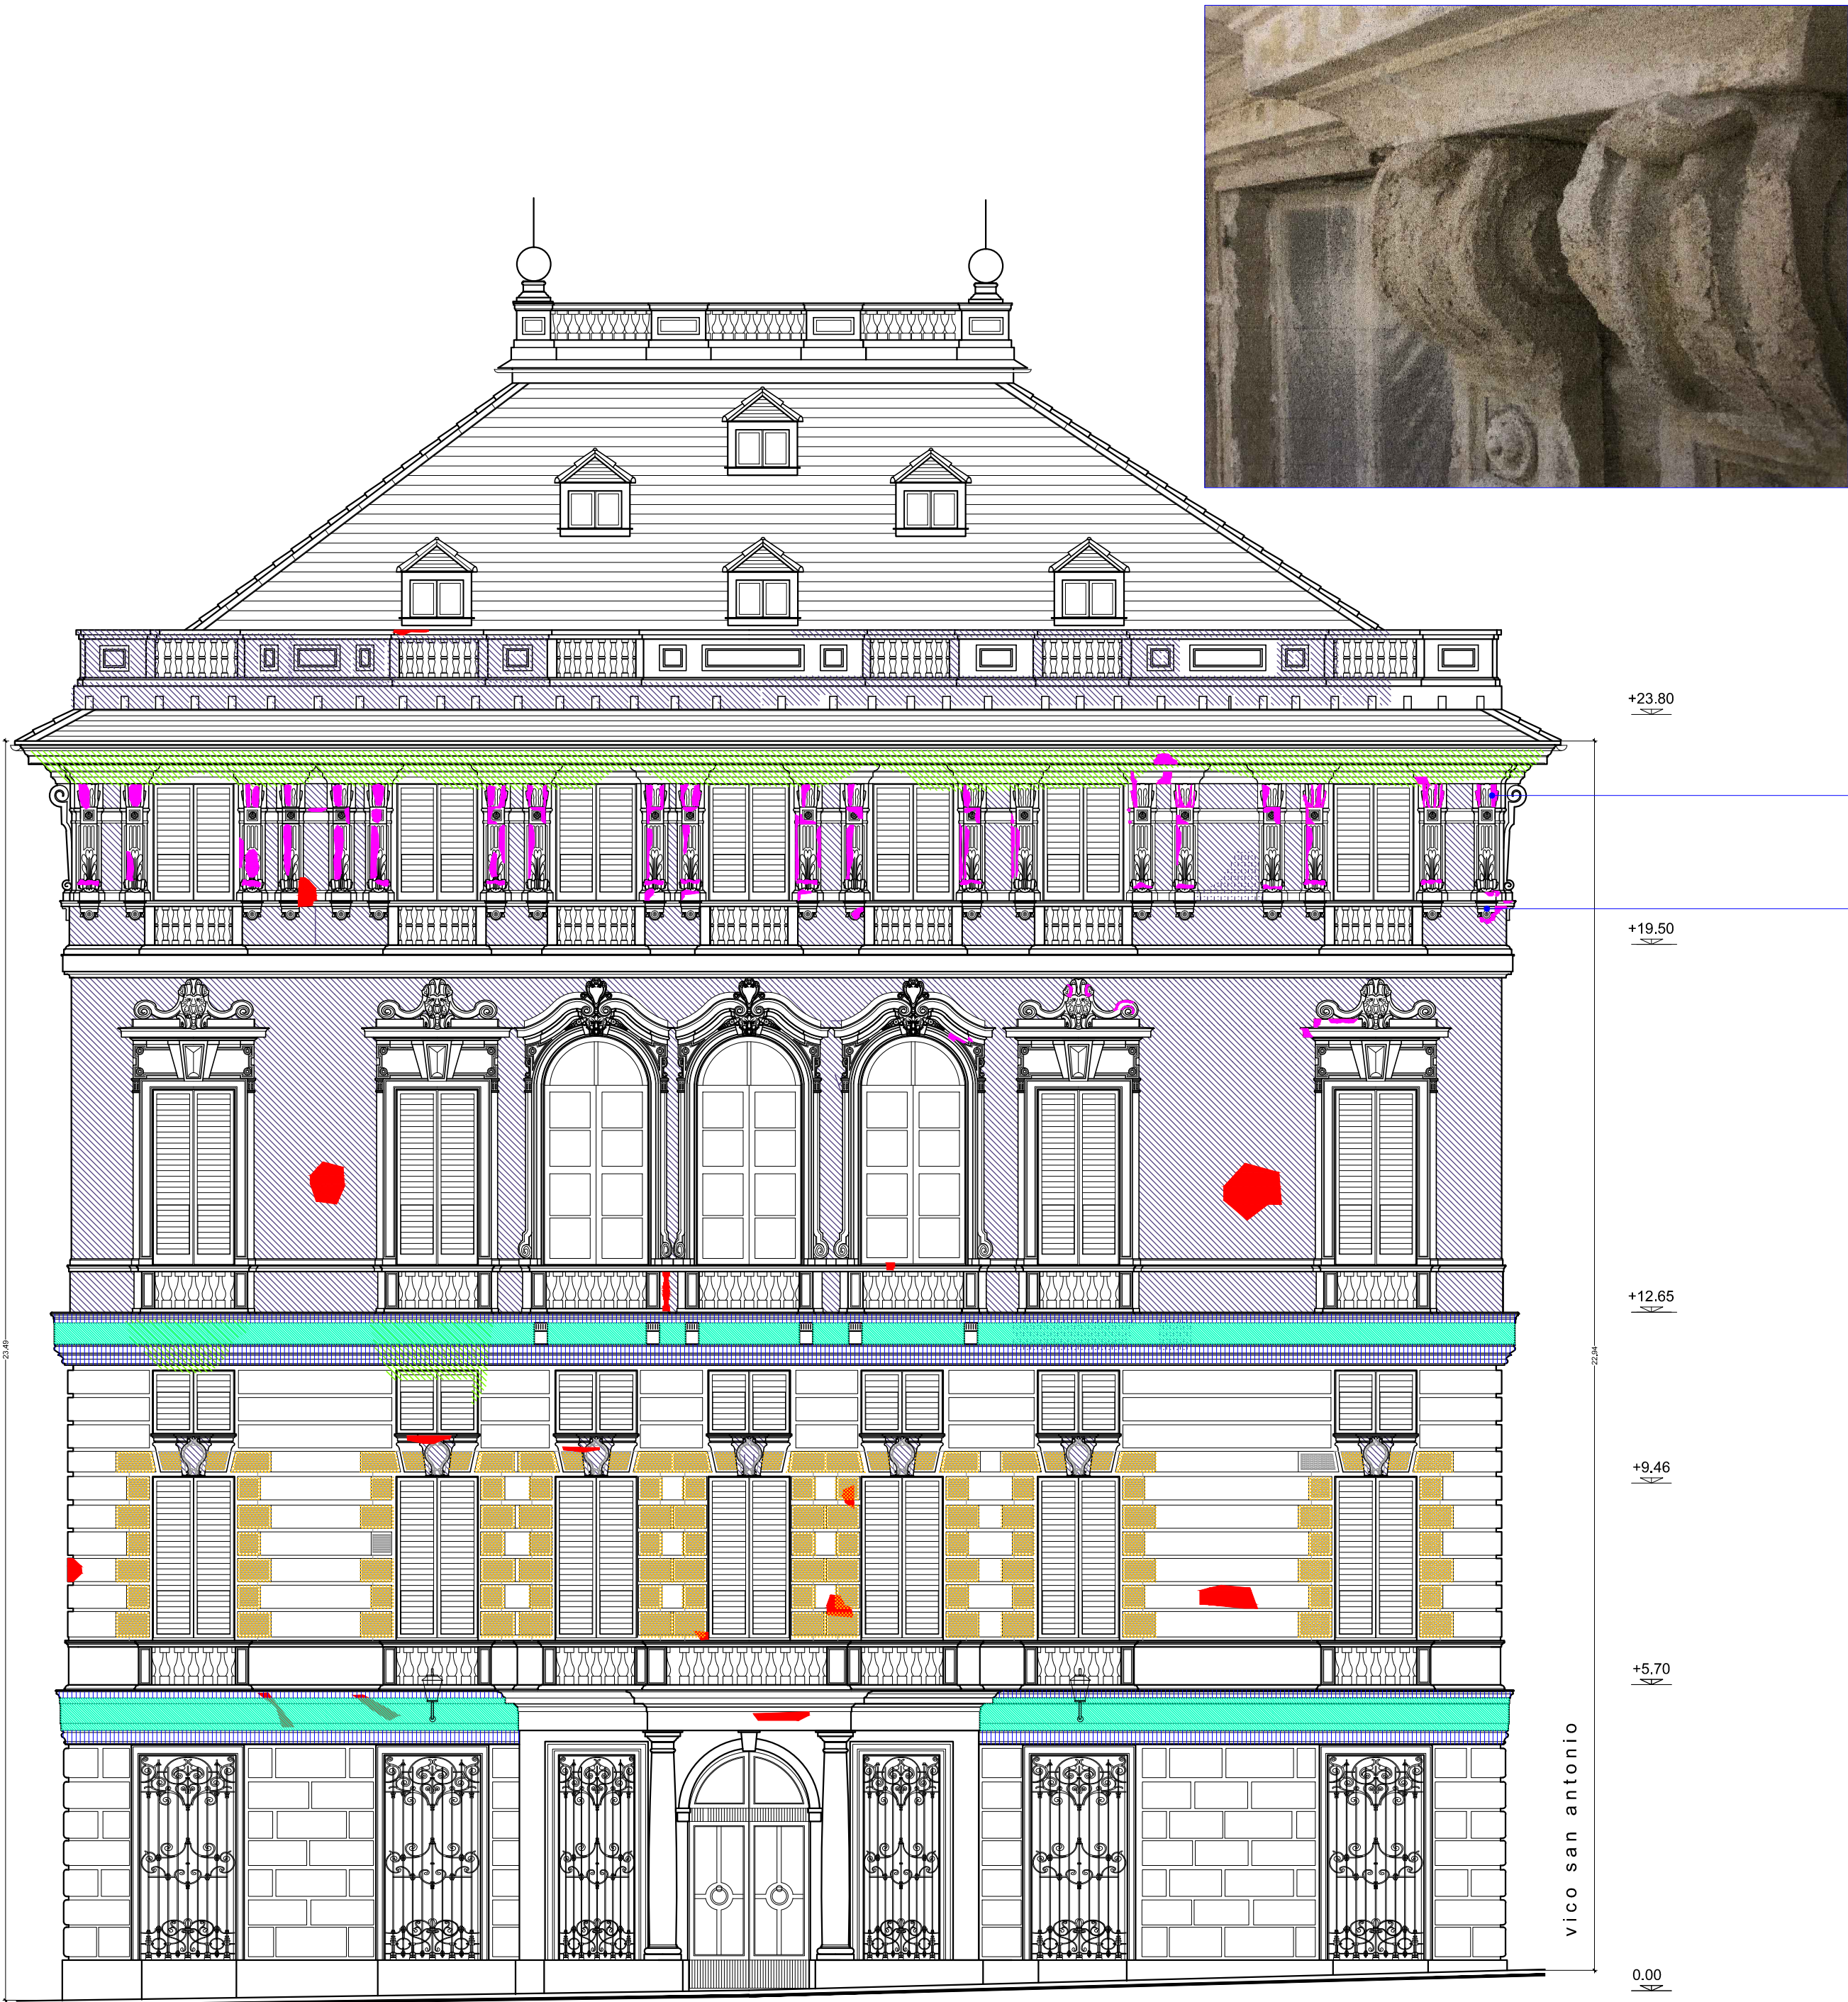

PROSPETTO SU VIA BALBI

vico san antonio

+23.80
+19.50
+12.65
+9.46
+5.70
0.00


LEGENDA

- 1 RIPRESA DI STUCCHI ED ELEMENTI DECORATIVI, REINTEGRO LACUNE
- 2 RIFACIMENTO COMPLETO DELL'INTONACO CON INTONACO A BASE DI CALCE EFFETTUATO A PIU' RIPRESE FINITO CON GRASSELLO DI CALCE E SABBIA SETACCIATA, CON EVENTUALE AGGIUNTA DI POLVERE DI MARMO
- 3 STUCCATURA DELLE CAVILLATURE, PREVIO TRATTAMENTO CON LATTE DI CALCE (CONSOLIDANTE), LEGGERMENTE PIGMENTATO, EFFETTUATO IN TRE RIPRESE PREVIA BAGNATURA DEL SUPPORTO
- 4 RIPRESA DELL'INTONACO NELLE ZONE DILAVATE ESEGUITO ANCHE IN DUE RIPRESE ESEGUITO CON CALCE IDRAULICA PREMISCELATA
- 5 RICOSTRUZIONE DELLE RIGATURE CON CALCE IDRAULICA SABBIA E POLVERE DI MARMO
- 6 RASATURA CON MALTA PREMISCELATA A BASE DI CALCE IDRAULICA E INERTE FINISSIMO E POLVERE DI MARMO
- 7 FONDO A PENNELLO A BASE DI CALCE IDRAULICA E INERTE FINE

RICHIEDENTI	EREDI RAGGIO Amminstrazione Proprietà Raggio c/o Dott.sa Alessandra Bongiovanni Piazza verdi 4/10 - 16121 Genova	FIRMA
OGGETTO DELL'INTERVENTO	RESTAURO DEL PROSPETTO PRINCIPALE SU VIA BALBI - -	febbraio 2004
LOCALIZZAZIONE DELL'INTERVENTO	PALAZZO RAGGIO SEDE BIBLIOTECA LETTERE, FILOSOFIA, STORIA MODERNA, ETNOLOGIA UNIVERSITA' DEGLI STUDI DI GENOVA Via Balbi 6 - 16126 Genova	
OGGETTO DELLA TAVOLA	PROGETTO: PROSPETTO PRINCIPALE SU VIA BALBI CONSOLIDAMENTO INTONACI AL SUPPORTO RAPPEZZI DI INTONACO E STRATI DI FINITURA CONSOLIDAMENTO SUPERFICIALE DELL'INTONACO	TAVOLA N° ES D 05 scala: 1:100

PIETRO MONCAGATTO
architetto
via Trento 43/4 16145 Genova
tel 010 3106431 fax 010 3106433
e-mail: p.moncagatto@tin.it
collaboratore: arch. Andrea Mamone

FIRMA E TIMBRO

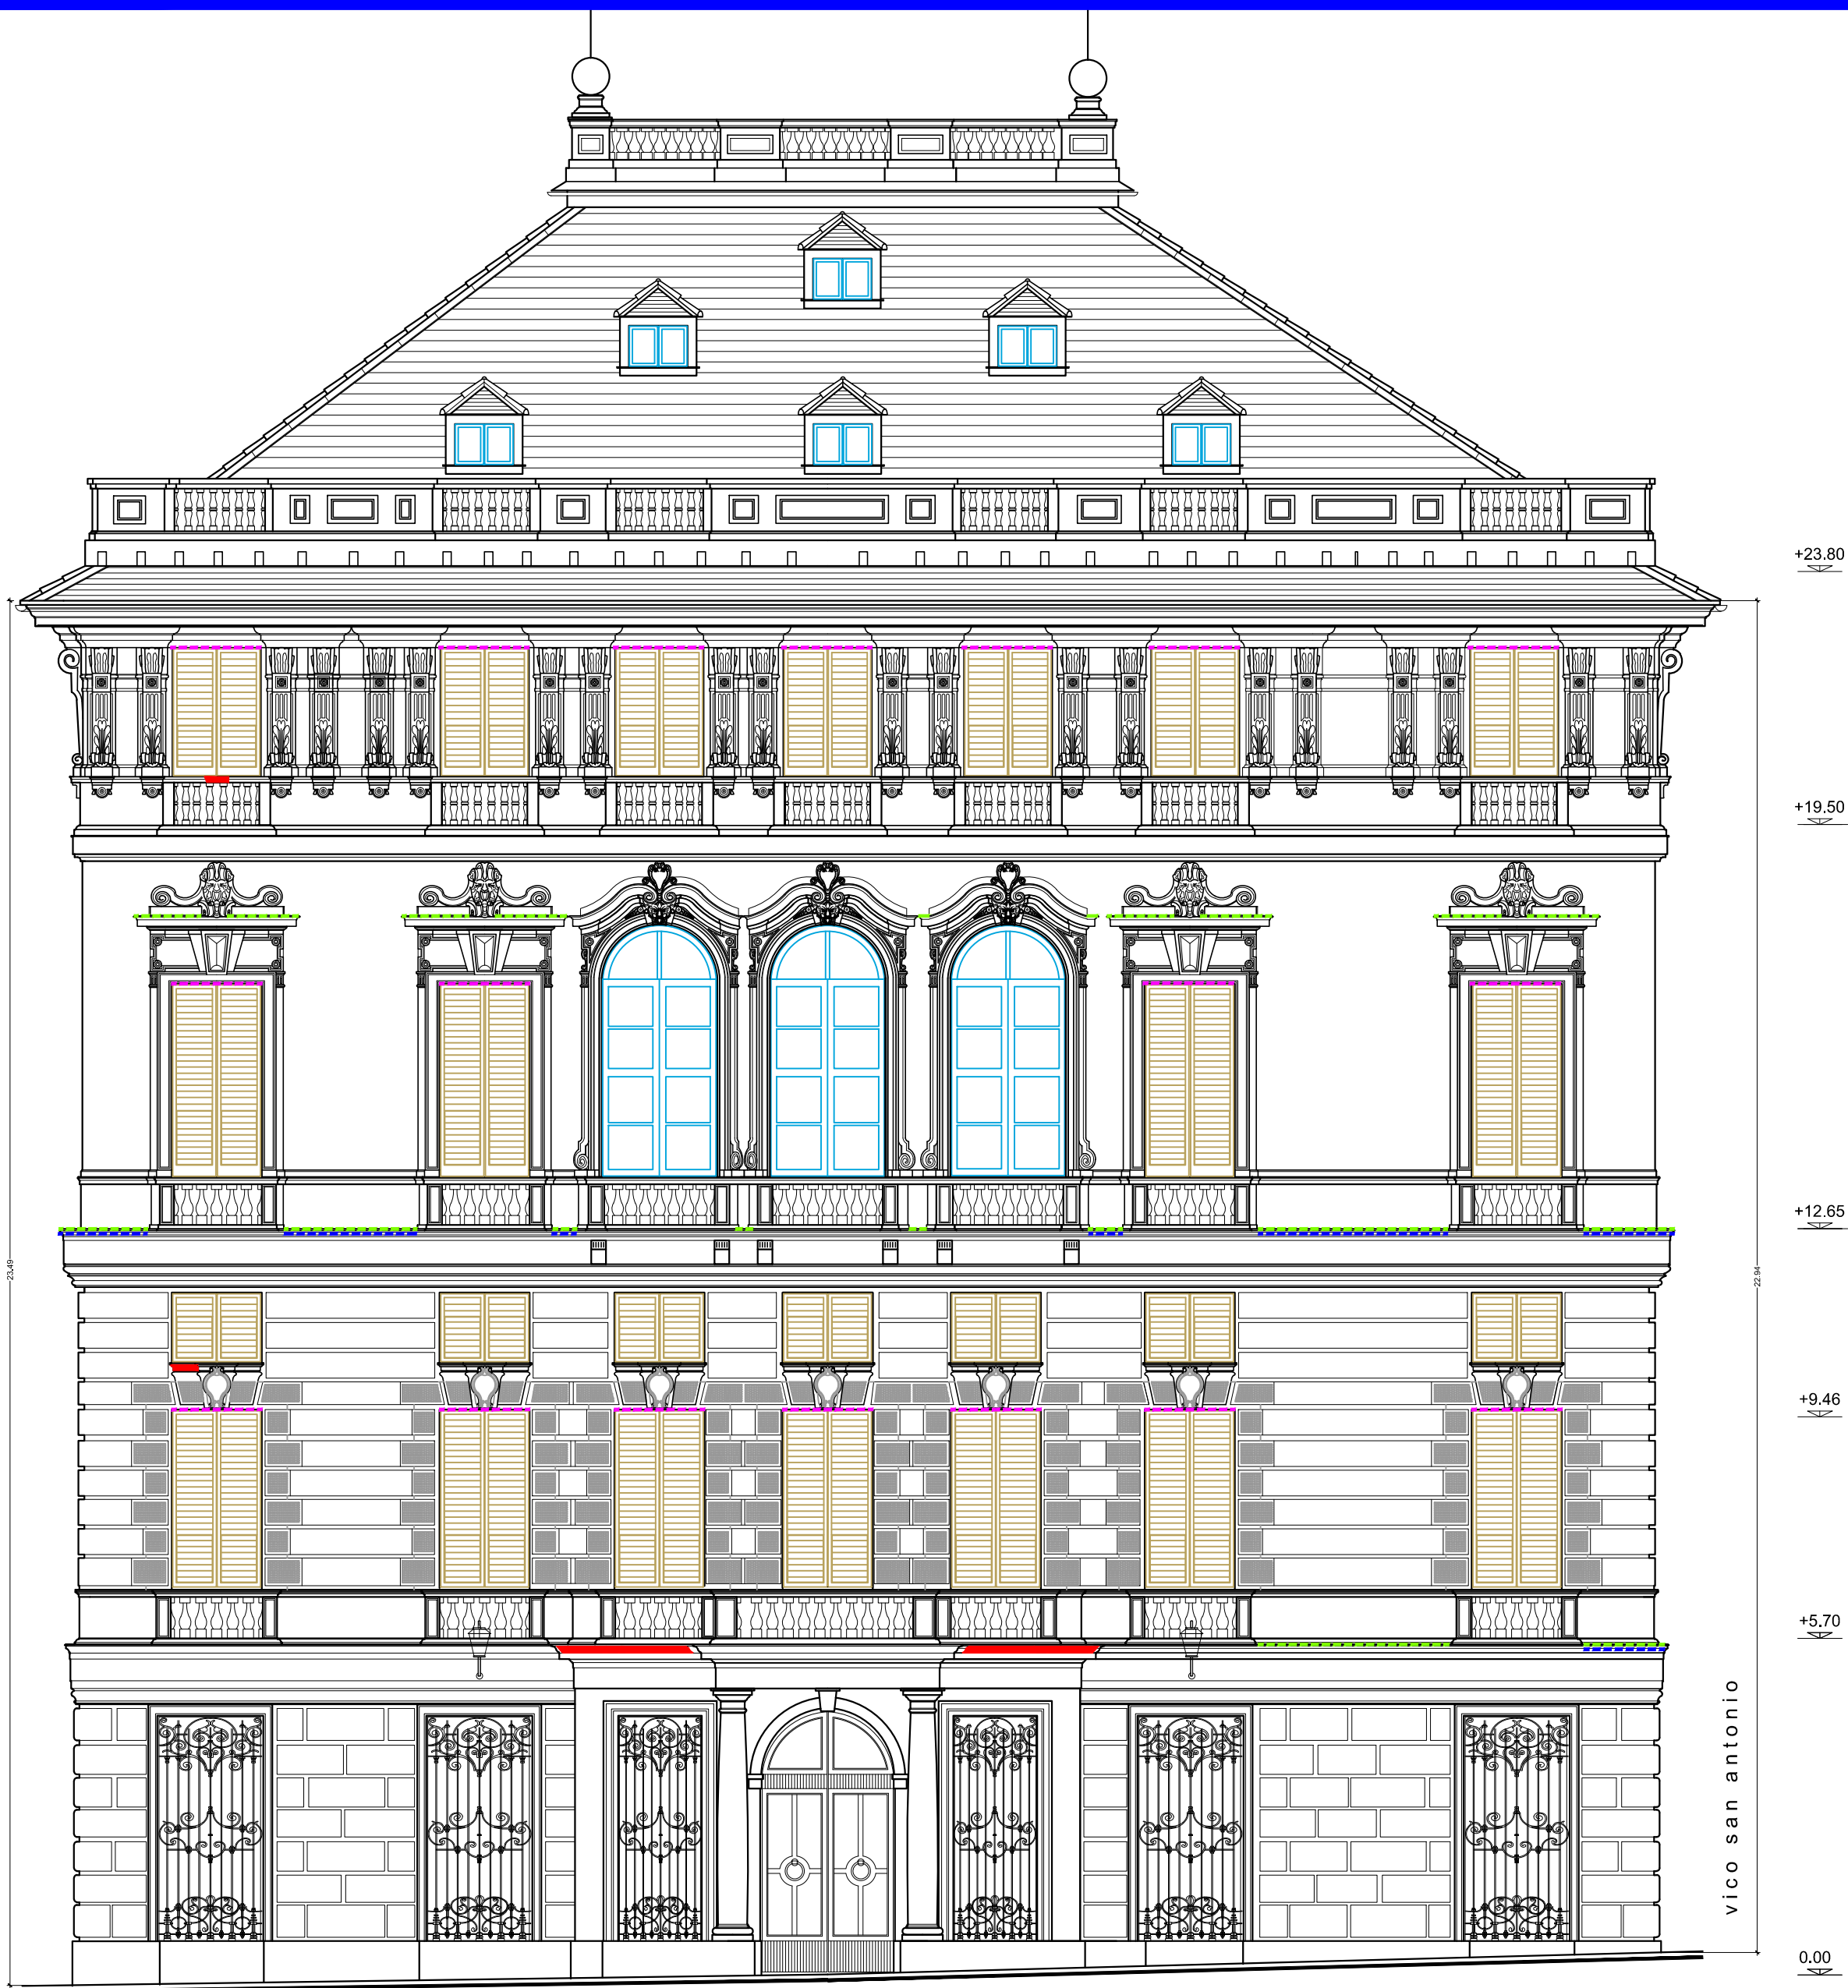

PROSPETTO SU VIA BALBI

LEGENDA


- REVISIONE TOTALE DEI GIUNTI IN PIOMBO SULLE COPERTINE DI ARDESIA CON SOSTITUZIONE DI PARTE ROTTE O MANCANTI, STESURA FINALE DI OLIO PROTETTIVO
- RASCHIATURA E PROTEZIONE DEI MEZZANINI IN ARDESIA CON OLIO
- SOSTITUZIONE ARDESIA E POSA DI NUOVI COPRIGIUNTI IN PIOMBO
- RISARCIMENTO E SOSTITUZIONE CON INSERTO DI MARMO

RICHIEDENTI	EREDI RAGGIO Amministrazione Proprietà Raggio c/o Dott.sa Alessandra Bongiovanni Piazza verdi 4/10 - 16121 Genova	FIRMA
OGGETTO DELL'INTERVENTO	RESTAURO DEL PROSPETTO PRINCIPALE SU VIA BALBI - -	febbraio 2004
LOCALIZZAZIONE DELL'INTERVENTO	PALAZZO RAGGIO SEDE BIBLIOTECA LETTERE, FILOSOFIA, STORIA MODERNA, ETNOLOGIA UNIVERSITA' DEGLI STUDI DI GENOVA Via Balbi 6 - 16126 Genova	
OGGETTO DELLA TAVOLA	PROGETTO: PROSPETTO PRINCIPALE SU VIA BALBI INTERVENTI SU ELEMENTI ARCHITETTONICI DI PROTEZIONE PASSIVA	TAVOLA N° ES D 06 scala: 1:100



PIETRO MONCAGATTO
architetto
via Trento 43/4 16145 Genova
tel 010 3106431 fax 010 3106433
e-mail: p.moncagatto@tin.it
collaboratore: arch. Andrea Mamone

FIRMA E TIMBRO

ARCHIVIO GENERALE	ARCHIVIO SPECIALE	VARIANTE	nome file
198	...	n° -- del -----	198_ES_D_06

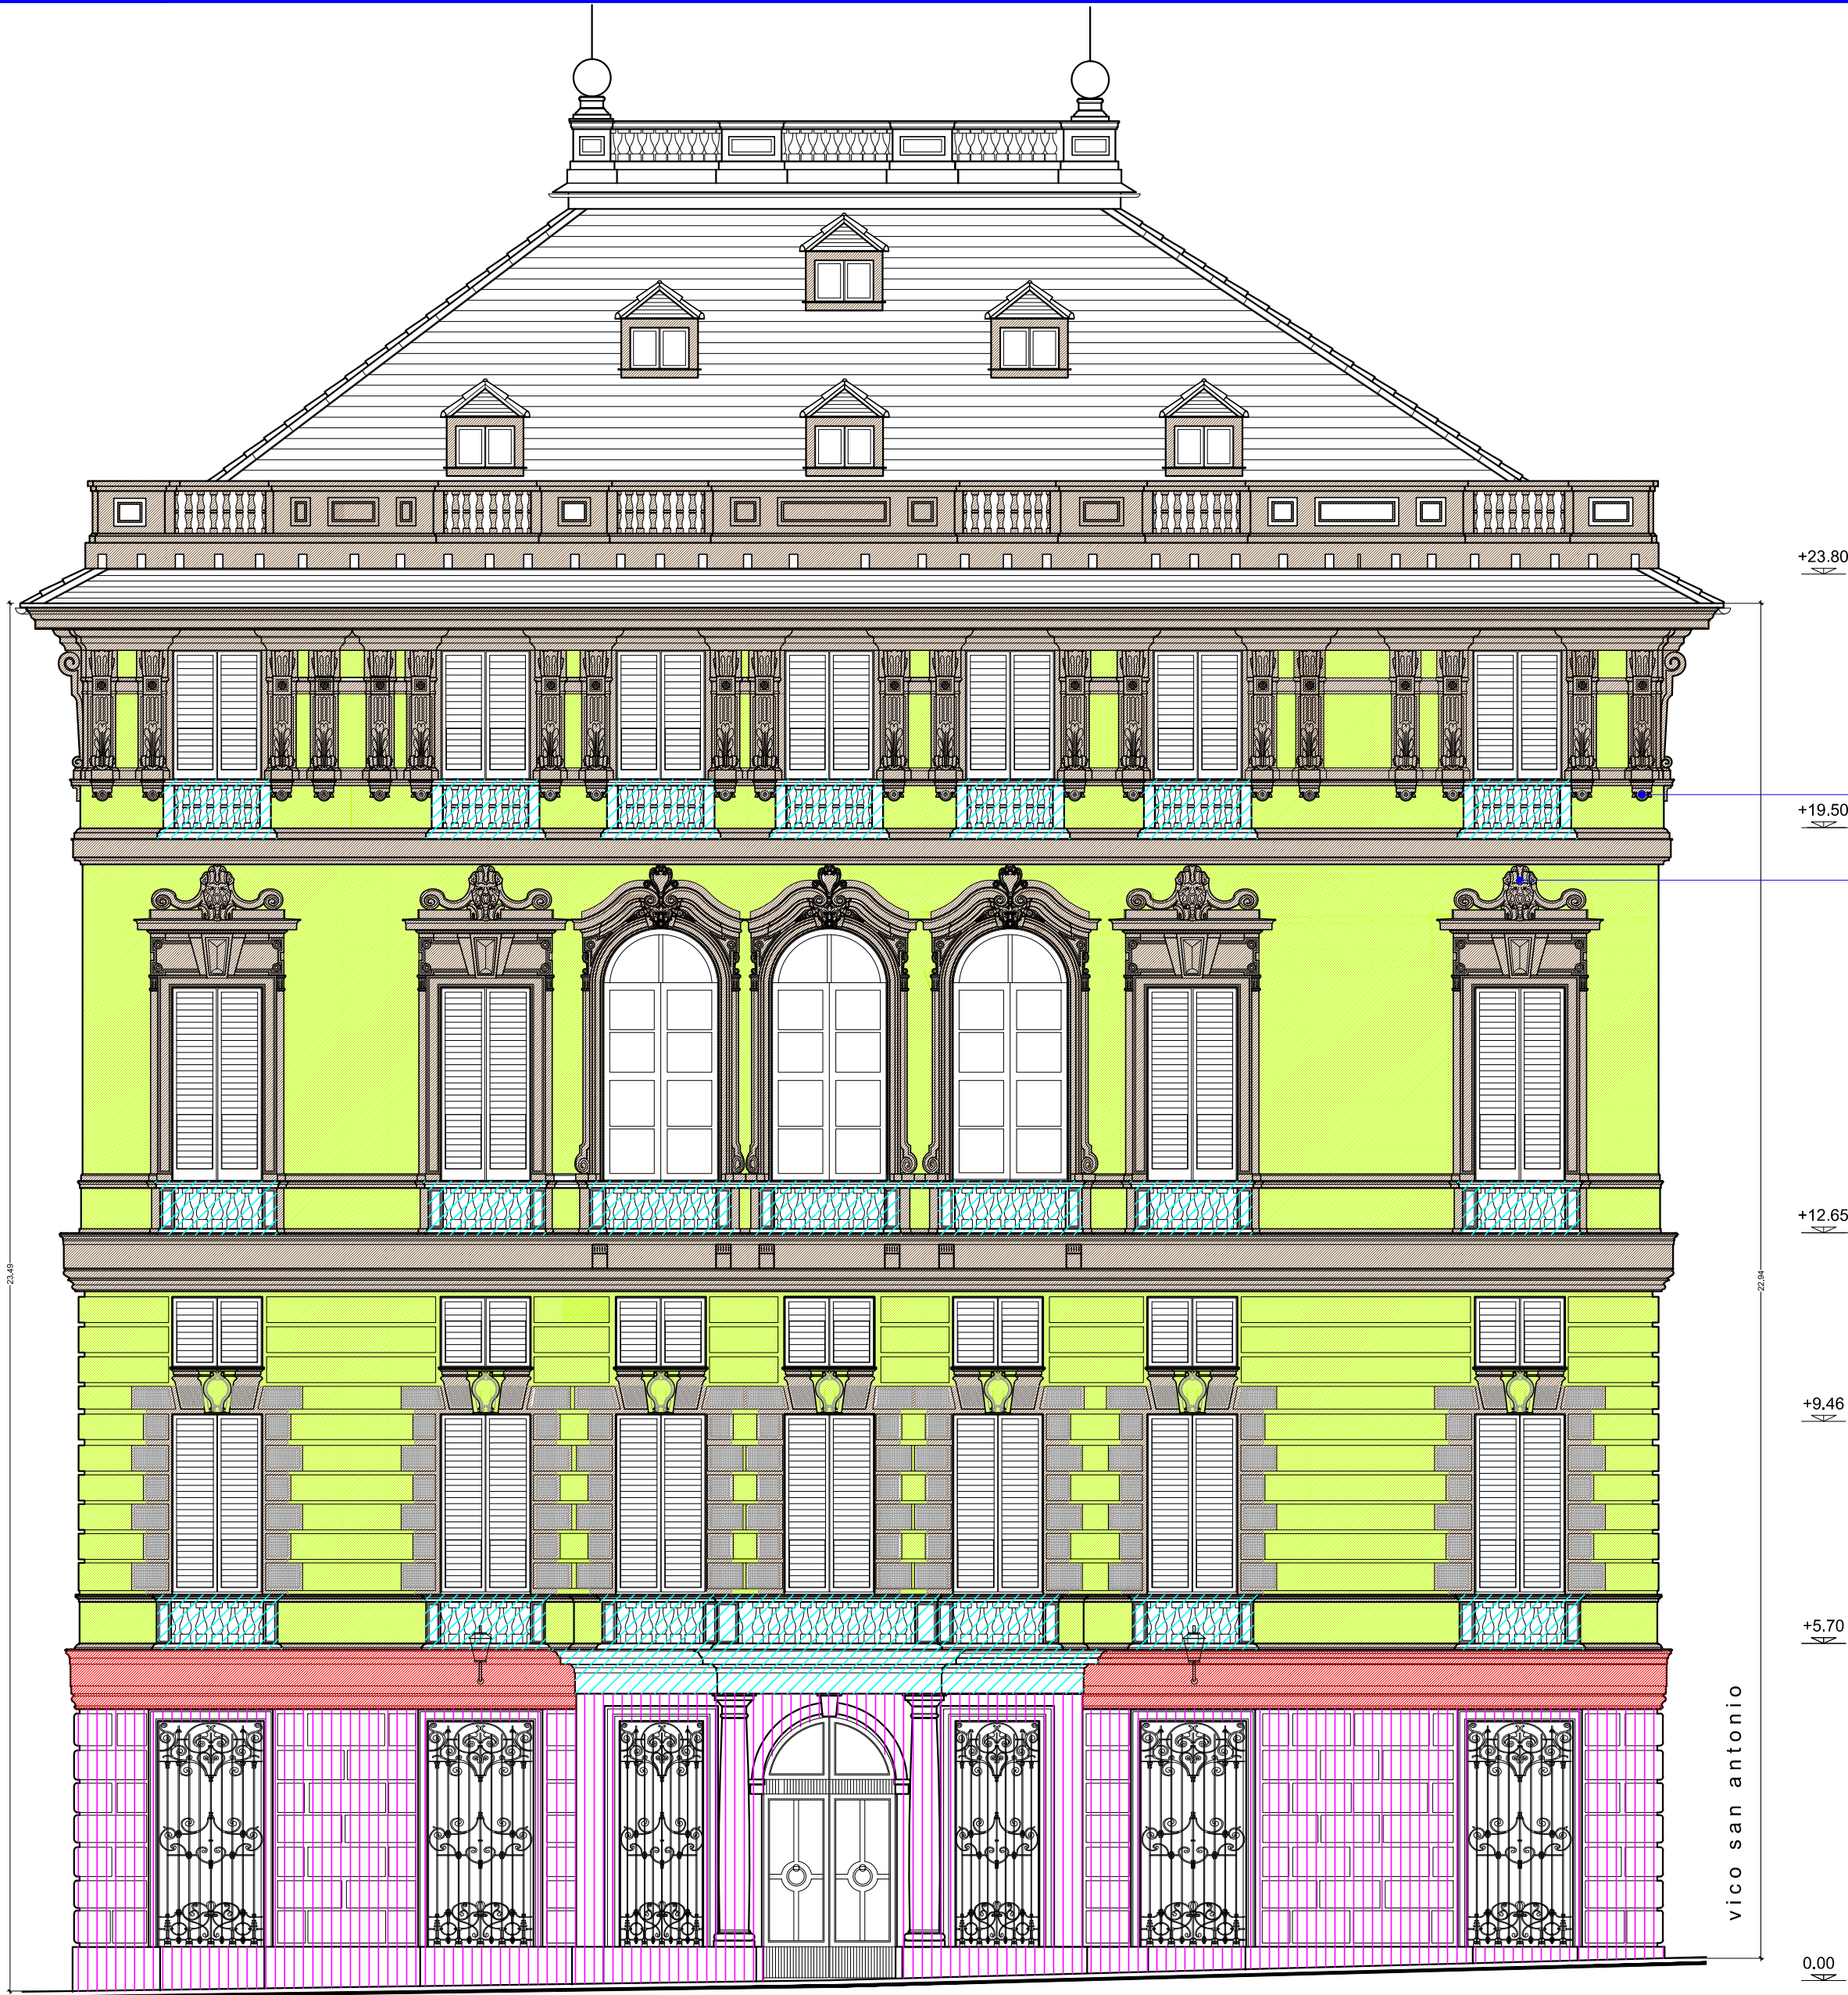

PROSPETTO SU VIA BALBI

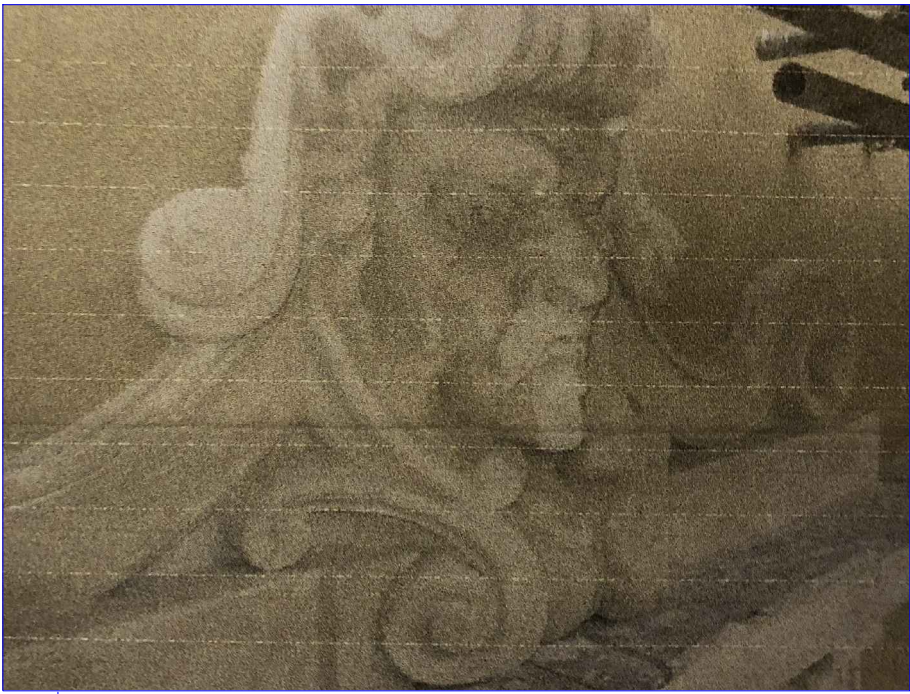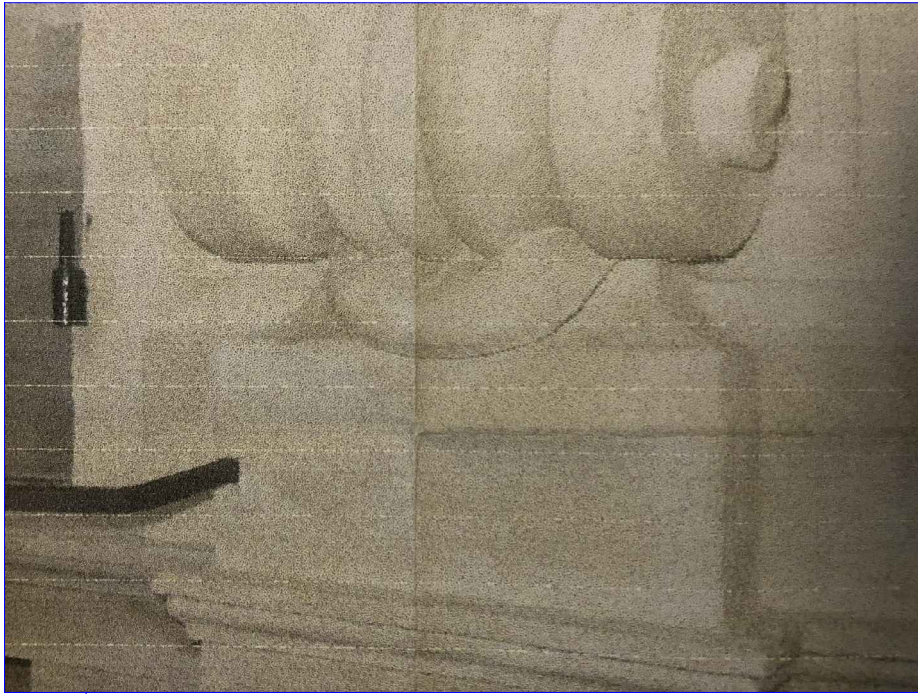

LEGENDA			
1		Velatura a pennello e patinatura a più riprese su fondo liscio	
2		Velatura a pennello e patinatura a più riprese, a base di calce pigmentata, su parti decorative	
3		Decorazione a finto marmo	
4		Protezione con rivestimento antiscritta più safestone	
5		Protezione trasparente tipo safestone	
RICHIEDENTI		EREDI RAGGIO Amministratore Proprietà Raggio c/o Dott.sa Alessandra Bongiovanni Piazza verdi 4/10 - 16121 Genova	FIRMA
OGGETTO DELL'INTERVENTO		RESTAURO DEL PROSPETTO PRINCIPALE SU VIA BALBI	febbraio 2004
LOCALIZZAZIONE DELL'INTERVENTO		PALAZZO RAGGIO SEDE BIBLIOTECA LETTERE, FILOSOFIA, STORIA MODERNA, ETNOLOGIA UNIVERSITA' DEGLI STUDI DI GENOVA Via Balbi 6 - 16126 Genova	
OGGETTO DELLA TAVOLA		PROGETTO: PROSPETTO PRINCIPALE SU VIA BALBI DESCRIZIONE DELLA TECNICA DI PITTUAGIONE ADOTTATA, FASI DI LAVORAZIONE E PRODOTTI	TAVOLA N° ES D 07 scala: 1:100
PIETRO MONCAGATTO architetto via Trento 43/4 16145 Genova tel 010 3106431 fax 010 3106433 e-mail: p.moncagatto@tin.it collaboratore: arch. Andrea Mamone		FIRMA E TIMBRO	
ARCHIVIO GENERALE	ARCHIVIO SPECIALE	VARIANTE	nome file
198	...	n° -- del -----	198_ES_D_07



PROSPETTO SU VIA BALBI

RICHIEDENTI	EREDI RAGGIO Amministrazione Proprietà Raggio c/o Dott.sa Alessandra Bongiovanni Piazza verdi 4/10 - 16121 Genova	FIRMA
OGGETTO DELL'INTERVENTO	RESTAURO DEL PROSPETTO PRINCIPALE SU VIA BALBI -	febbraio 2004
LOCALIZZAZIONE DELL'INTERVENTO	PALAZZO RAGGIO SEDE BIBLIOTECA LETTERE, FILOSOFIA, STORIA MODERNA, ETNOLOGIA UNIVERSITA' DEGLI STUDI DI GENOVA Via Balbi 6 - 16126 Genova	
OGGETTO DELLA TAVOLA	PROGETTO: PROSPETTO PRINCIPALE SU VIA BALBI AS BUILT	TAVOLA N° ES D 08 scala: 1:50
PIETRO MONCAGATTO architetto via Trento 43/4 16145 Genova tel 010 3106431 fax 010 3106433 e-mail: p.moncagatto@tin.it collaboratore: arch. Andrea Mamone		
ARCHIVIO GENERALE	ARCHIVIO SPECIALE	VARIANTE
198	...	n° -- del -----
		198_ES_D_08