




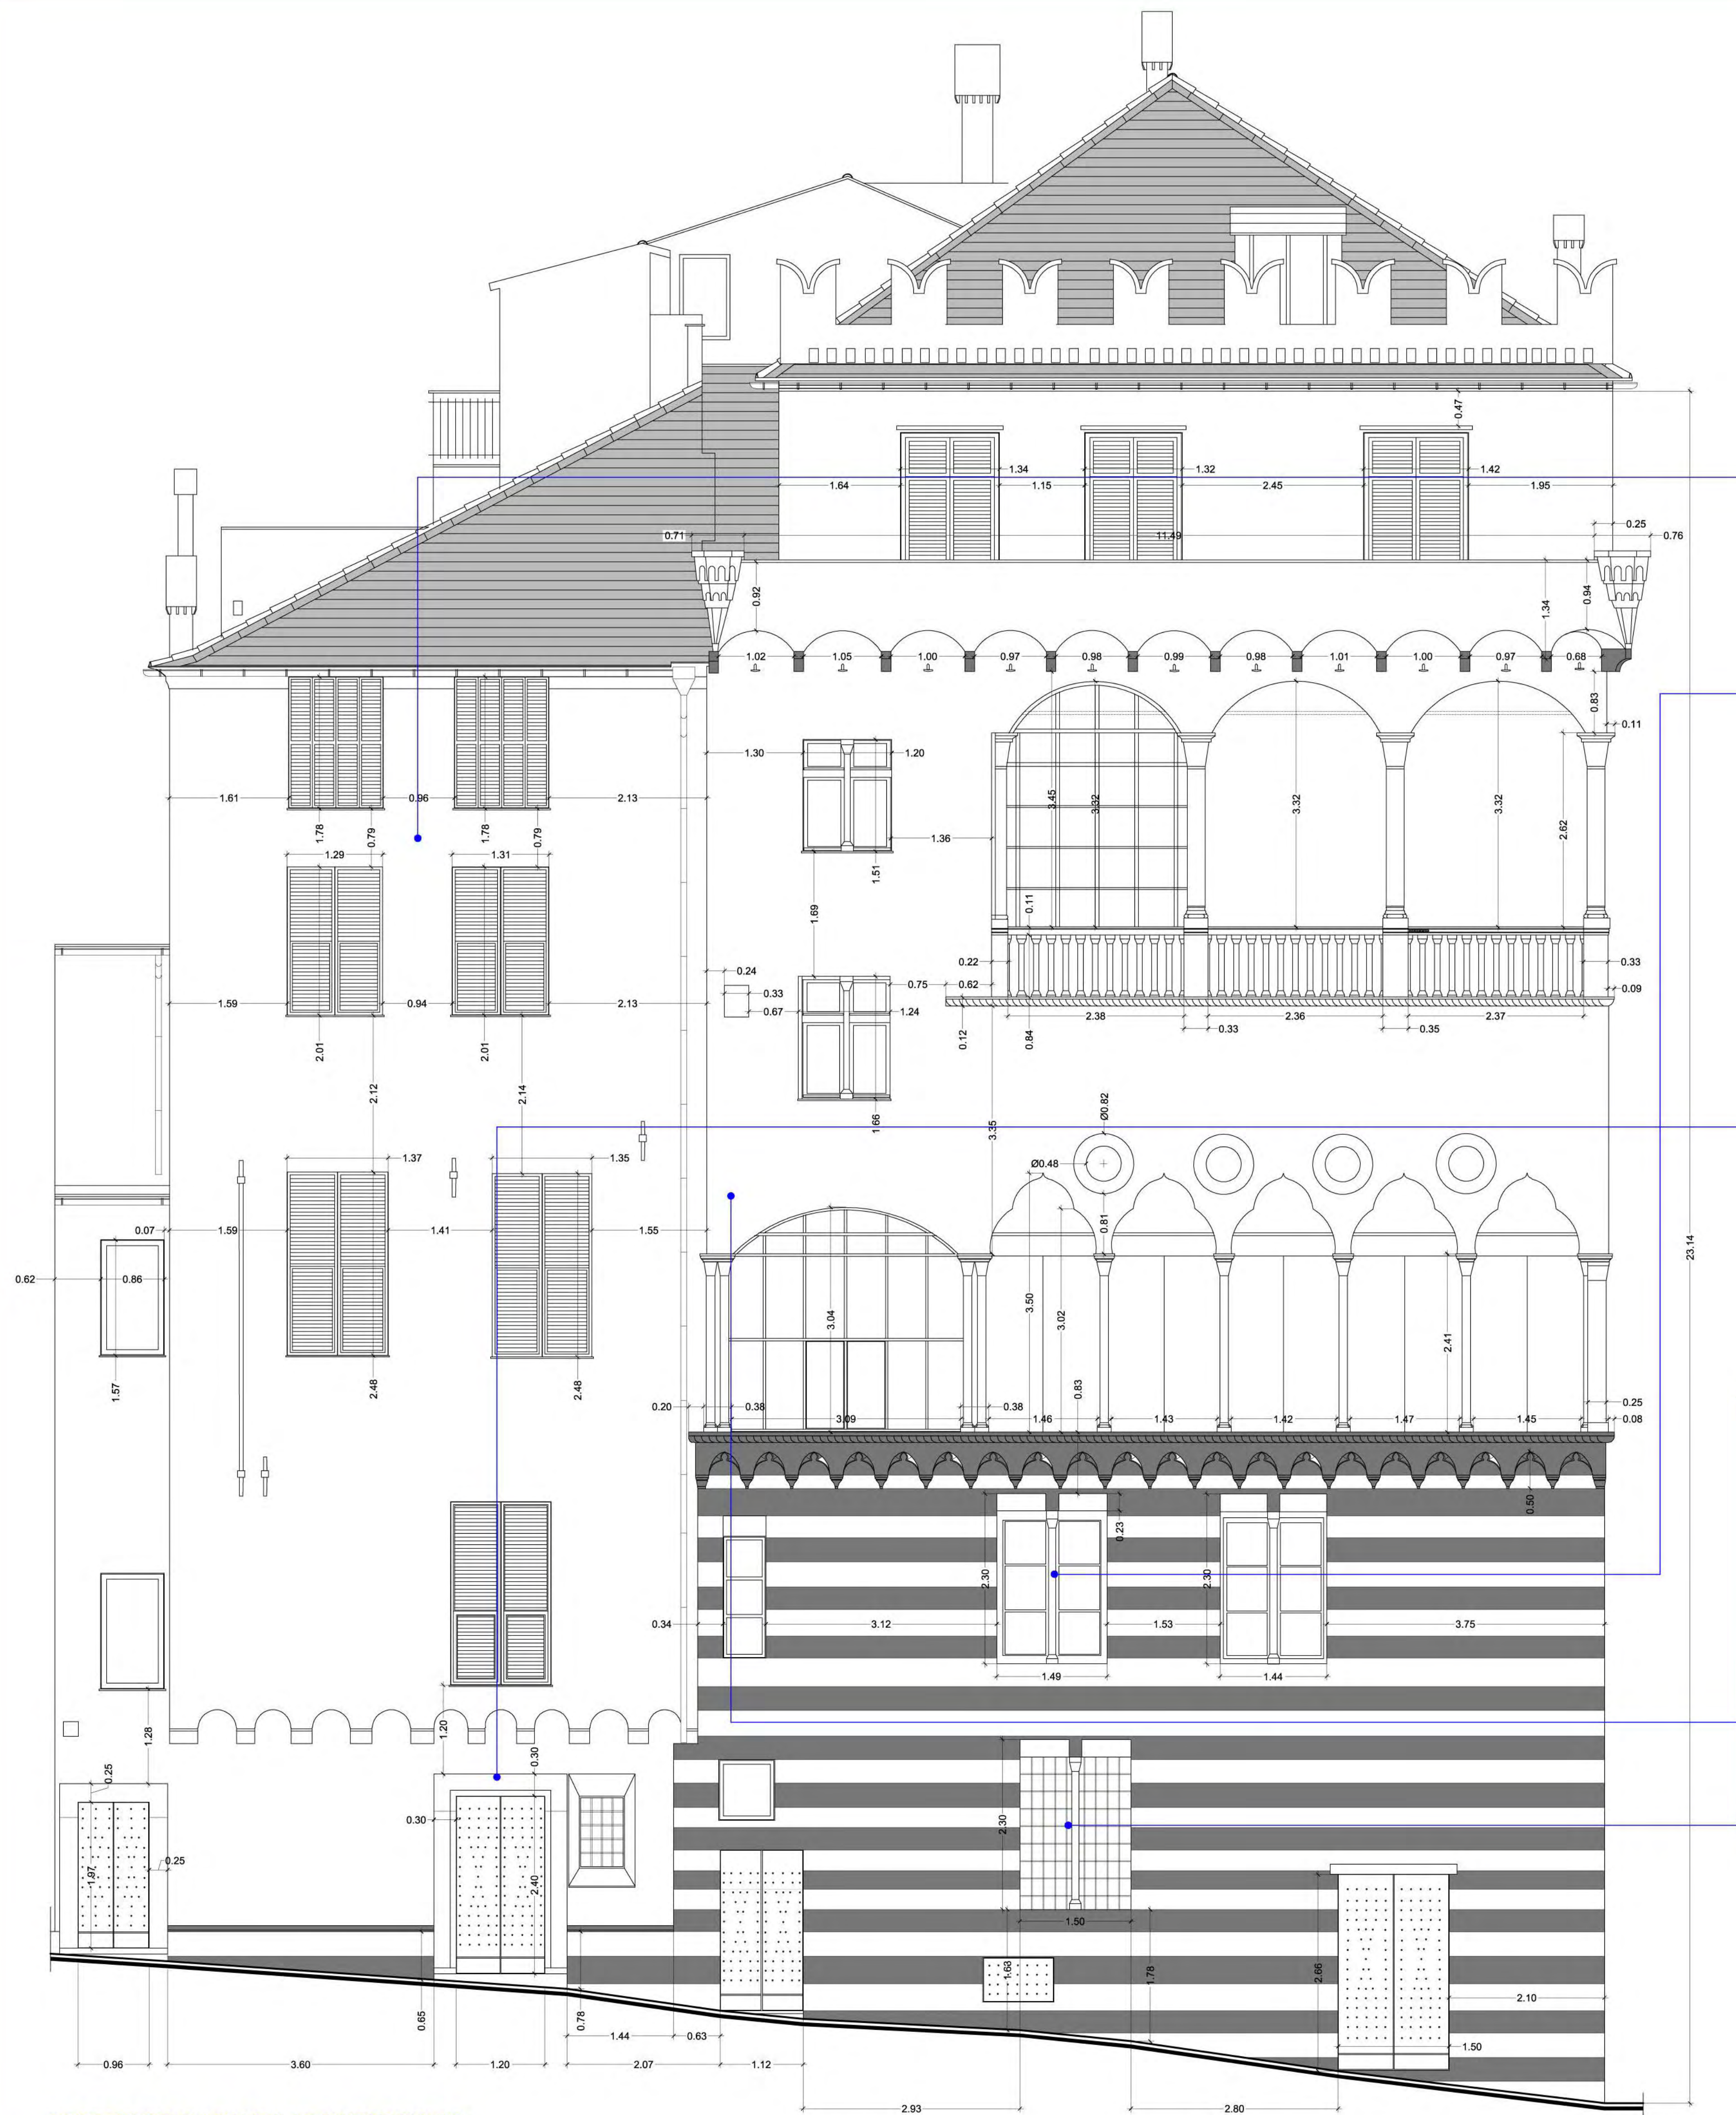

RICHIEDENTI	Jonathan POGSON DORIA PAMPHILJ Gesine POGSON DORIA PAMPHILJ Piazza del Principe 4, 16126 Genova	FIRMA
OGGETTO DELL'INTERVENTO	RESTAURO E RISANAMENTO CONSERVATIVO DEI PROSPETTI DI PALAZZO DI ANDREA DORIA IN PIAZZA SAN MATTEO	25 marzo 2003
LOCALIZZAZIONE DELL'INTERVENTO	PIAZZA SAN MATTEO CIV n° 17 GENOVA	
OGGETTO DELLA TAVOLA	PROSPETTO SU SALITA ALL'ARCIVESCOVATO RILIEVO ARCHITETTONICO PRIMA DELL'INTERVENTO DI RESTAURO	TAVOLA N° ES D 01 scala: 1:50
PIETRO MONCAGATTO architetto via Trento 43/4 16145 Genova tel 010 3106431 fax 010 3106433 e-mail: p.moncagatto@tin.it collaboratore: arch. Andrea Mamone		
ARCHIVIO GENERALE	ARCHIVIO SPECIALE	AGGIORNAMENTO
093	011	n° 03 del 13/02/04
		nome file 093_011_ES_D_001

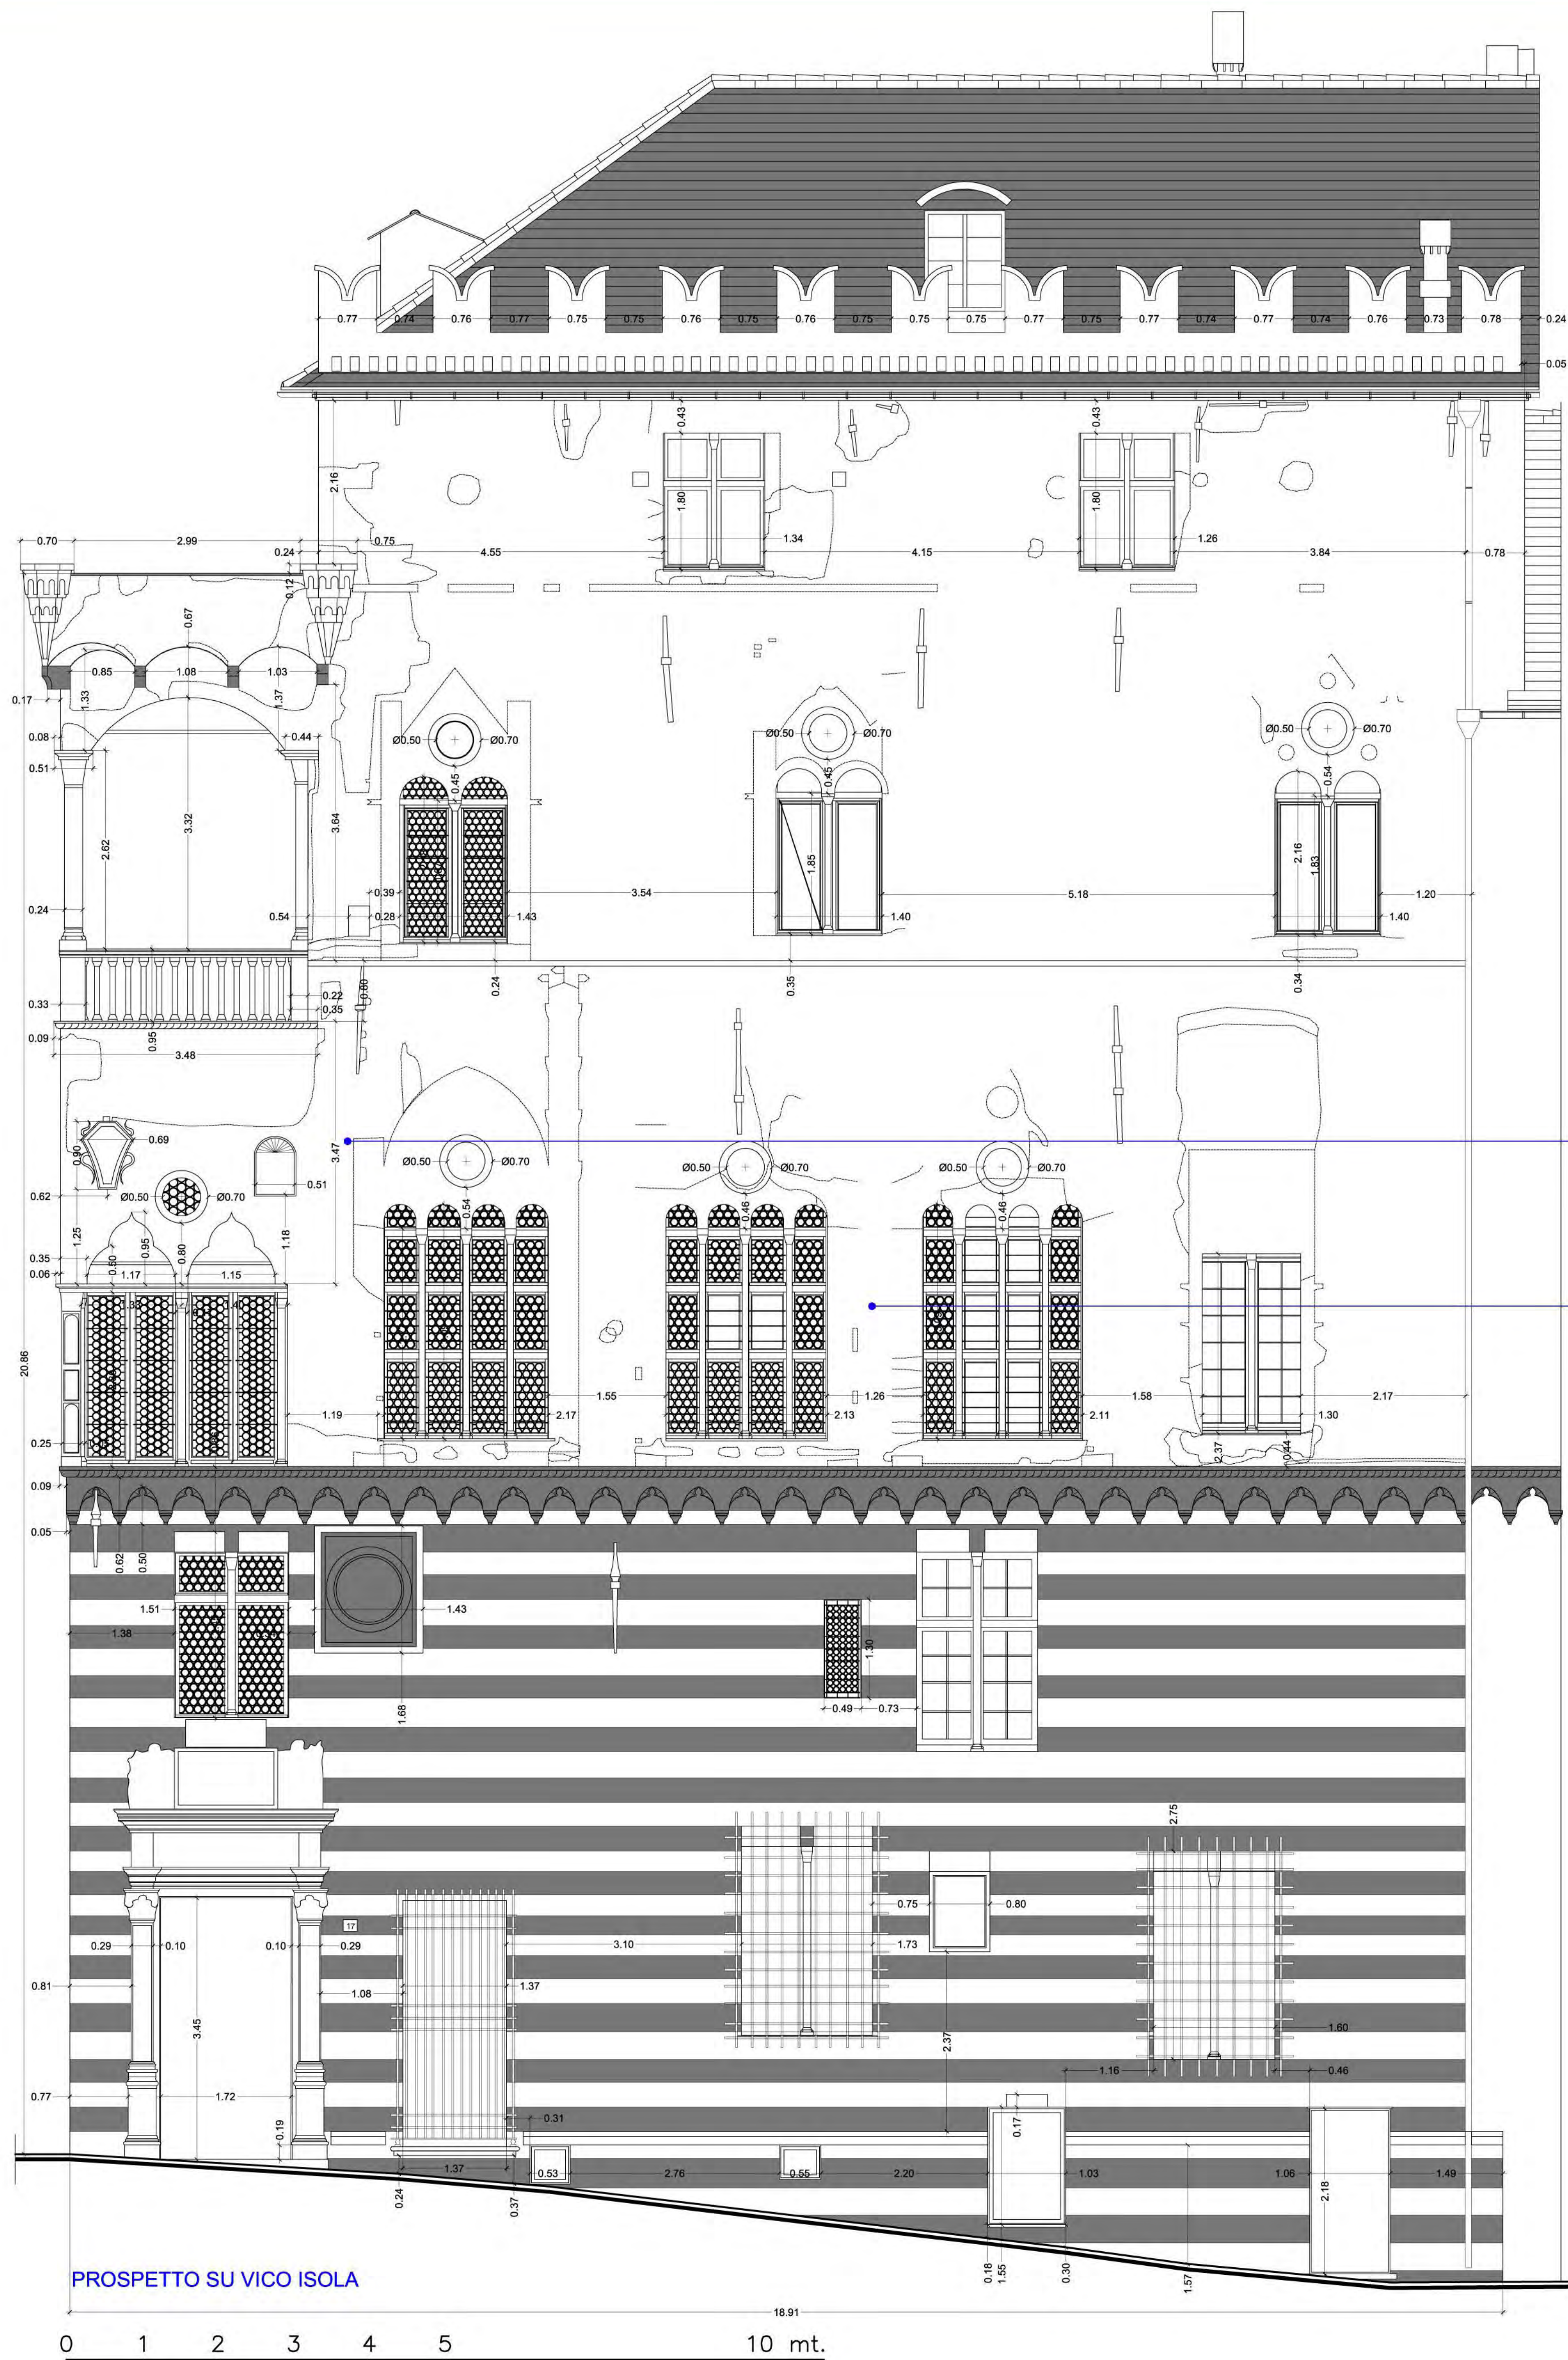

RICHIEDENTI	Jonathan POGSON DORIA PAMPHILJ Gesine POGSON DORIA PAMPHILJ Piazza del Principe 4, 16126 Genova	FIRMA
OGGETTO DELL'INTERVENTO	RESTAURO E RISANAMENTO CONSERVATIVO DEI PROSPETTI DI PALAZZO DI ANDREA DORIA IN PIAZZA SAN MATTEO	25 marzo 2003
LOCALIZZAZIONE DELL'INTERVENTO	PIAZZA SAN MATTEO CIV n° 17 GENOVA	
OGGETTO DELLA TAVOLA	PROSPETTO SU VICO ISOLA RILIEVO ARCHITETTONICO PRIMA DELL'INTERVENTO DI RESTAURO	TAVOLA N° ES D 02 scala: 1:50
PIETRO MONCAGATTO architetto via Trento 43/4 16145 Genova tel 010 3106431 fax 010 3106433 e-mail: p.moncagatto@tin.it collaboratori: arch. Andrea Mamone		
ARCHIVIO GENERALE	ARCHIVIO SPECIALE	AGGIORNAMENTO
093	011	n° 03 del 13/02/04

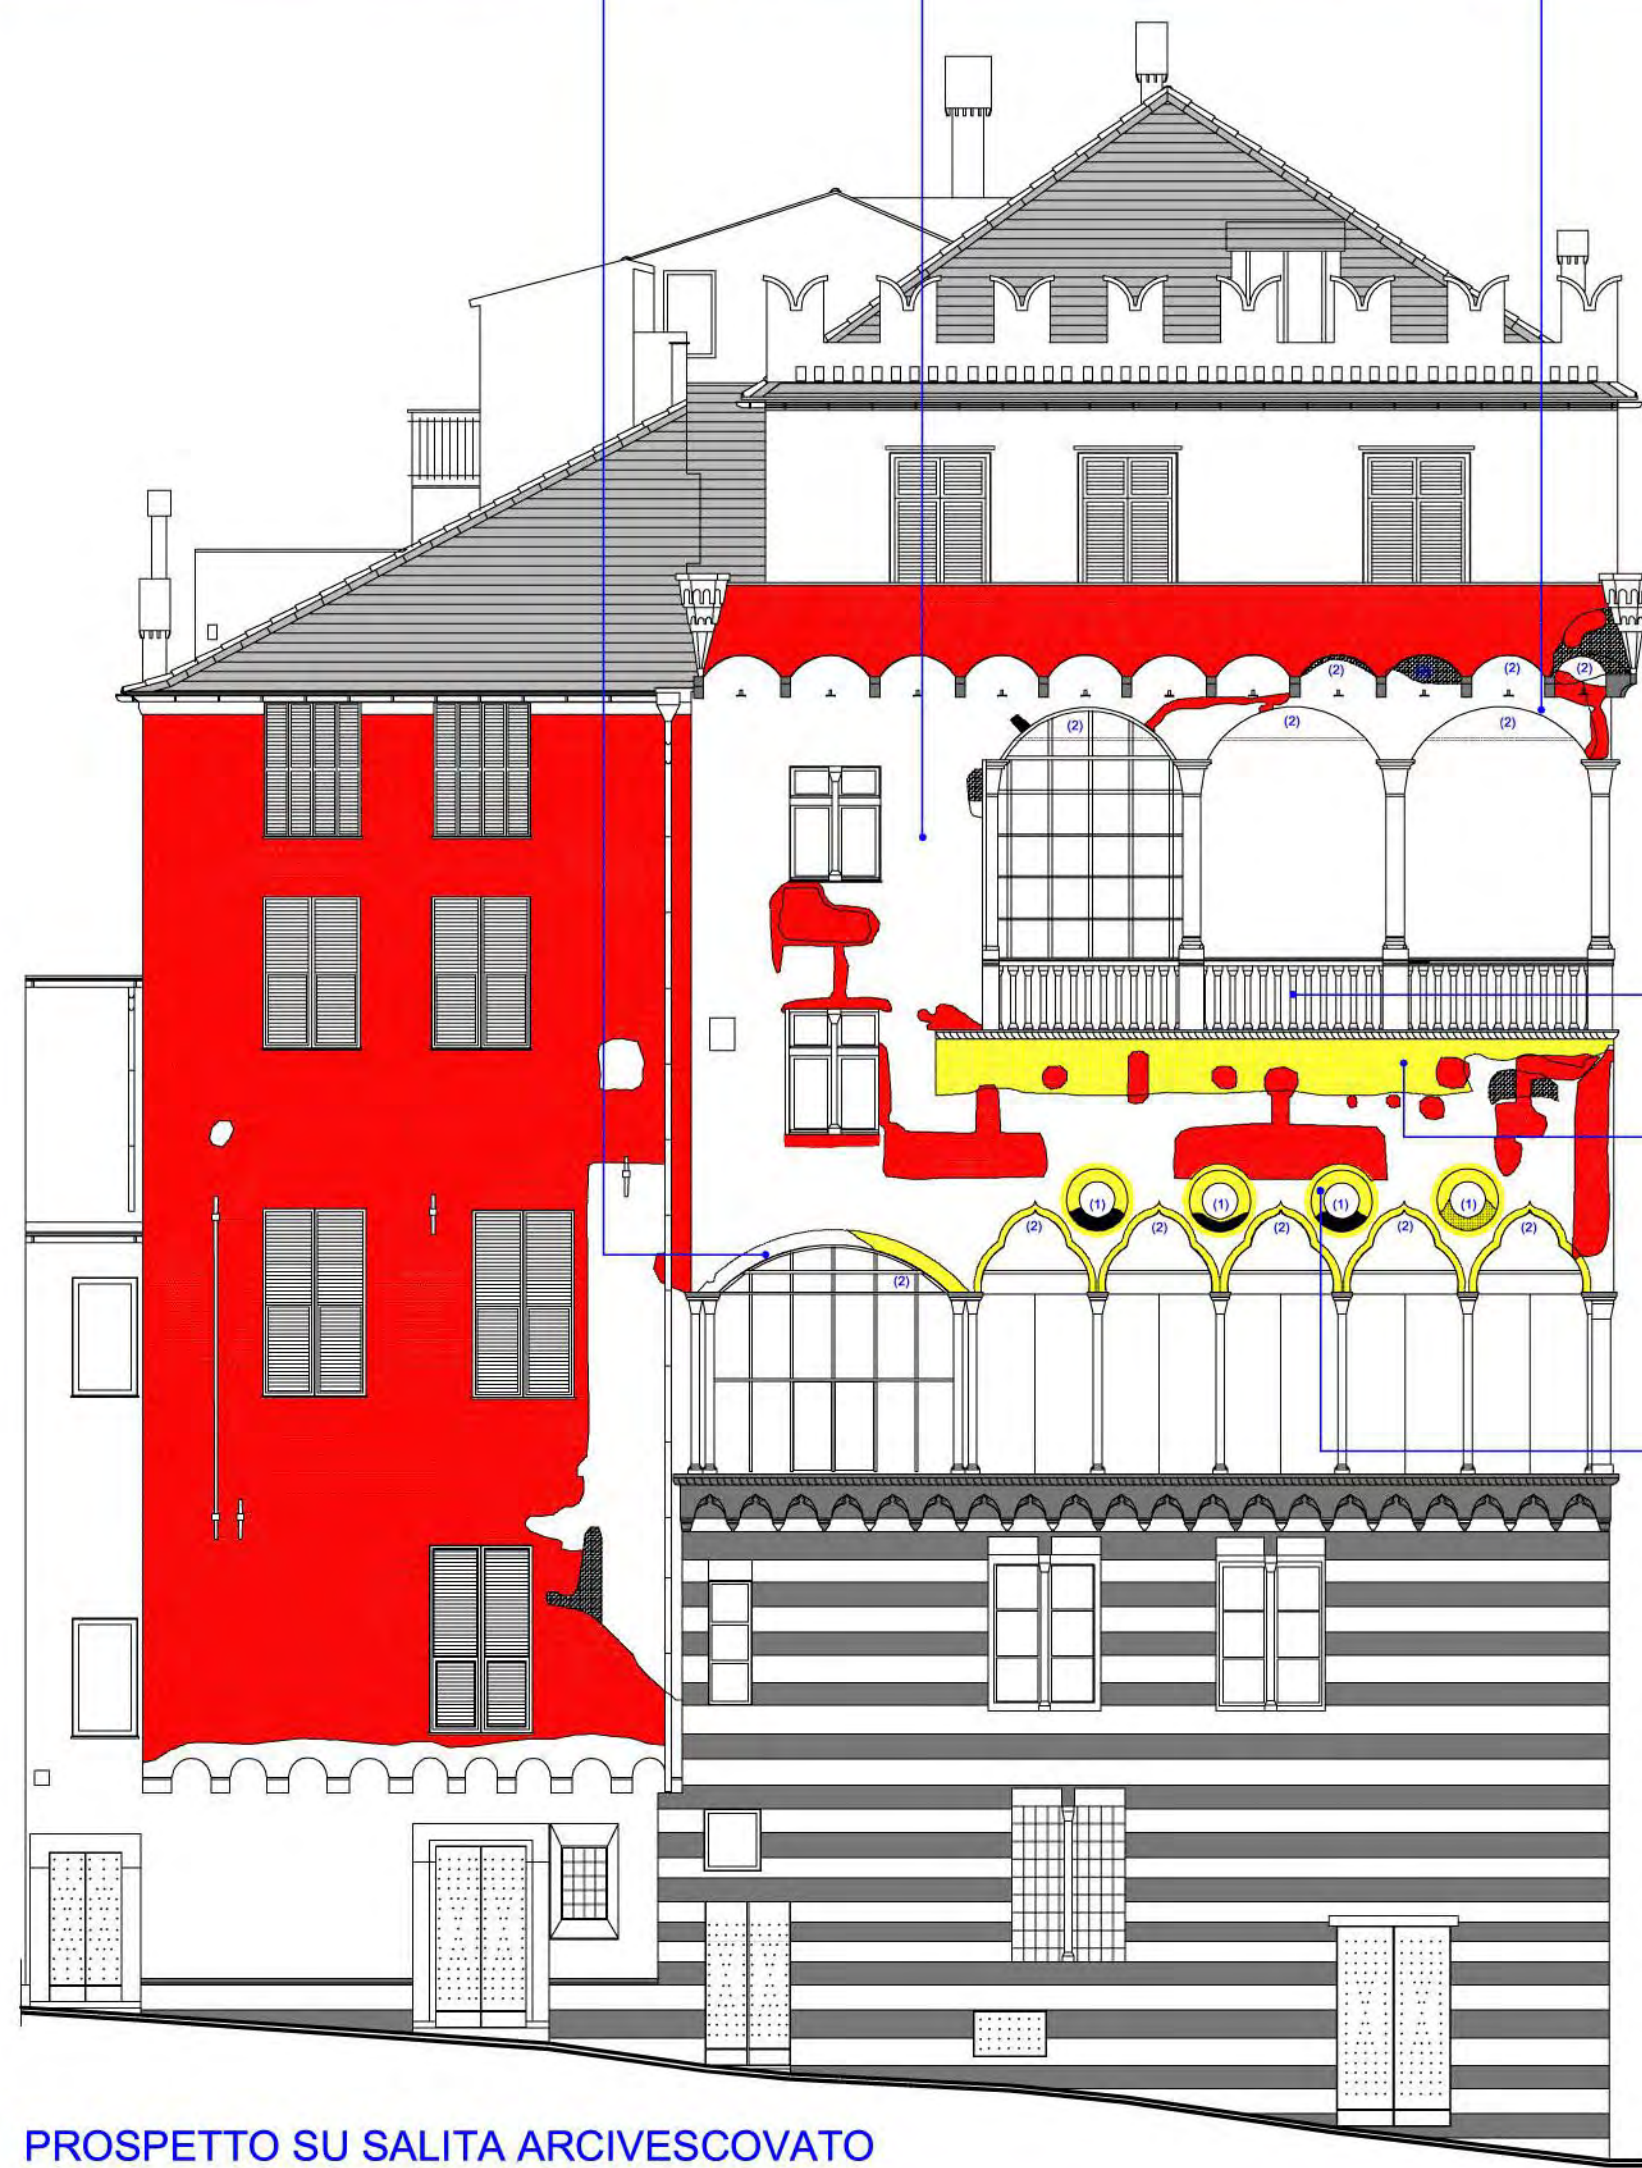

PROSPETTO SU SALITA ARCIVESCOVATO

0 1 2 3 4 5 10 mt.

- NOTE:
- (1) PORZIONI CONSISTENTI DI INTONACO E DECORAZIONE ORIGINALE, CON PRESENZA DI INTERVENTI ANNI '30 SIA DI INTONACO CHE DI RIDIPINTURA
 - (2) SOTTOARCHI CON PORZIONI CONSISTENTI DI INTONACO E DECORAZIONE ORIGINALE, CON PRESENZA DI INTERVENTI ANNI '30 SIA DI INTONACO CHE DI RIDIPINTURA

LEGENDA

solo tracce	visibile	
		INTONACO DEL 1930 CON INCISIONI
		INTONACO INSERITO NEL 1930
		INTONACO ORIGINARIO
		ORIGINARIO DECORATO
		INTONACO '50
		INTONACO ANNI '30 DECORATO
		ALTRO

RICHIEDENTI
Jonathan POGSON DORIA PAMPHILJ
Gesine POGSON DORIA PAMPHILJ
Piazza del Principe 4, 16126 Genova

FIRMA

OGGETTO DELL'INTERVENTO
RESTAURO E RISANAMENTO CONSERVATIVO DEI PROSPETTI DI PALAZZO DI ANDREA DORIA IN PIAZZA SAN MATTEO

25 marzo 2003

LOCALIZZAZIONE DELL'INTERVENTO
PIAZZA SAN MATTEO CIV n° 17 GENOVA


OGGETTO DELLA TAVOLA
PROSPETTO SU SALITA ALL'ARCIVESCOVATO
INDIVIDUAZIONE INTONACI E DECORAZIONI - I° FASE CONOSCITIVA - DOPO LA PULITURA

TAVOLA N°
ES D 03
scala: 1:100

PIETRO MONCAGATTO
architetto
via Trento 43/4 16145 Genova
tel 010 3106431 fax 010 3106433
e-mail: p.moncagatto@tin.it
collaboratori: arch. Andrea Mamone



ARCHIVIO GENERALE	ARCHIVIO SPECIALE	AGGIORNAMENTO:	nome file
093	011	n° 03 del 13/02/04	093_011_ES_D_003

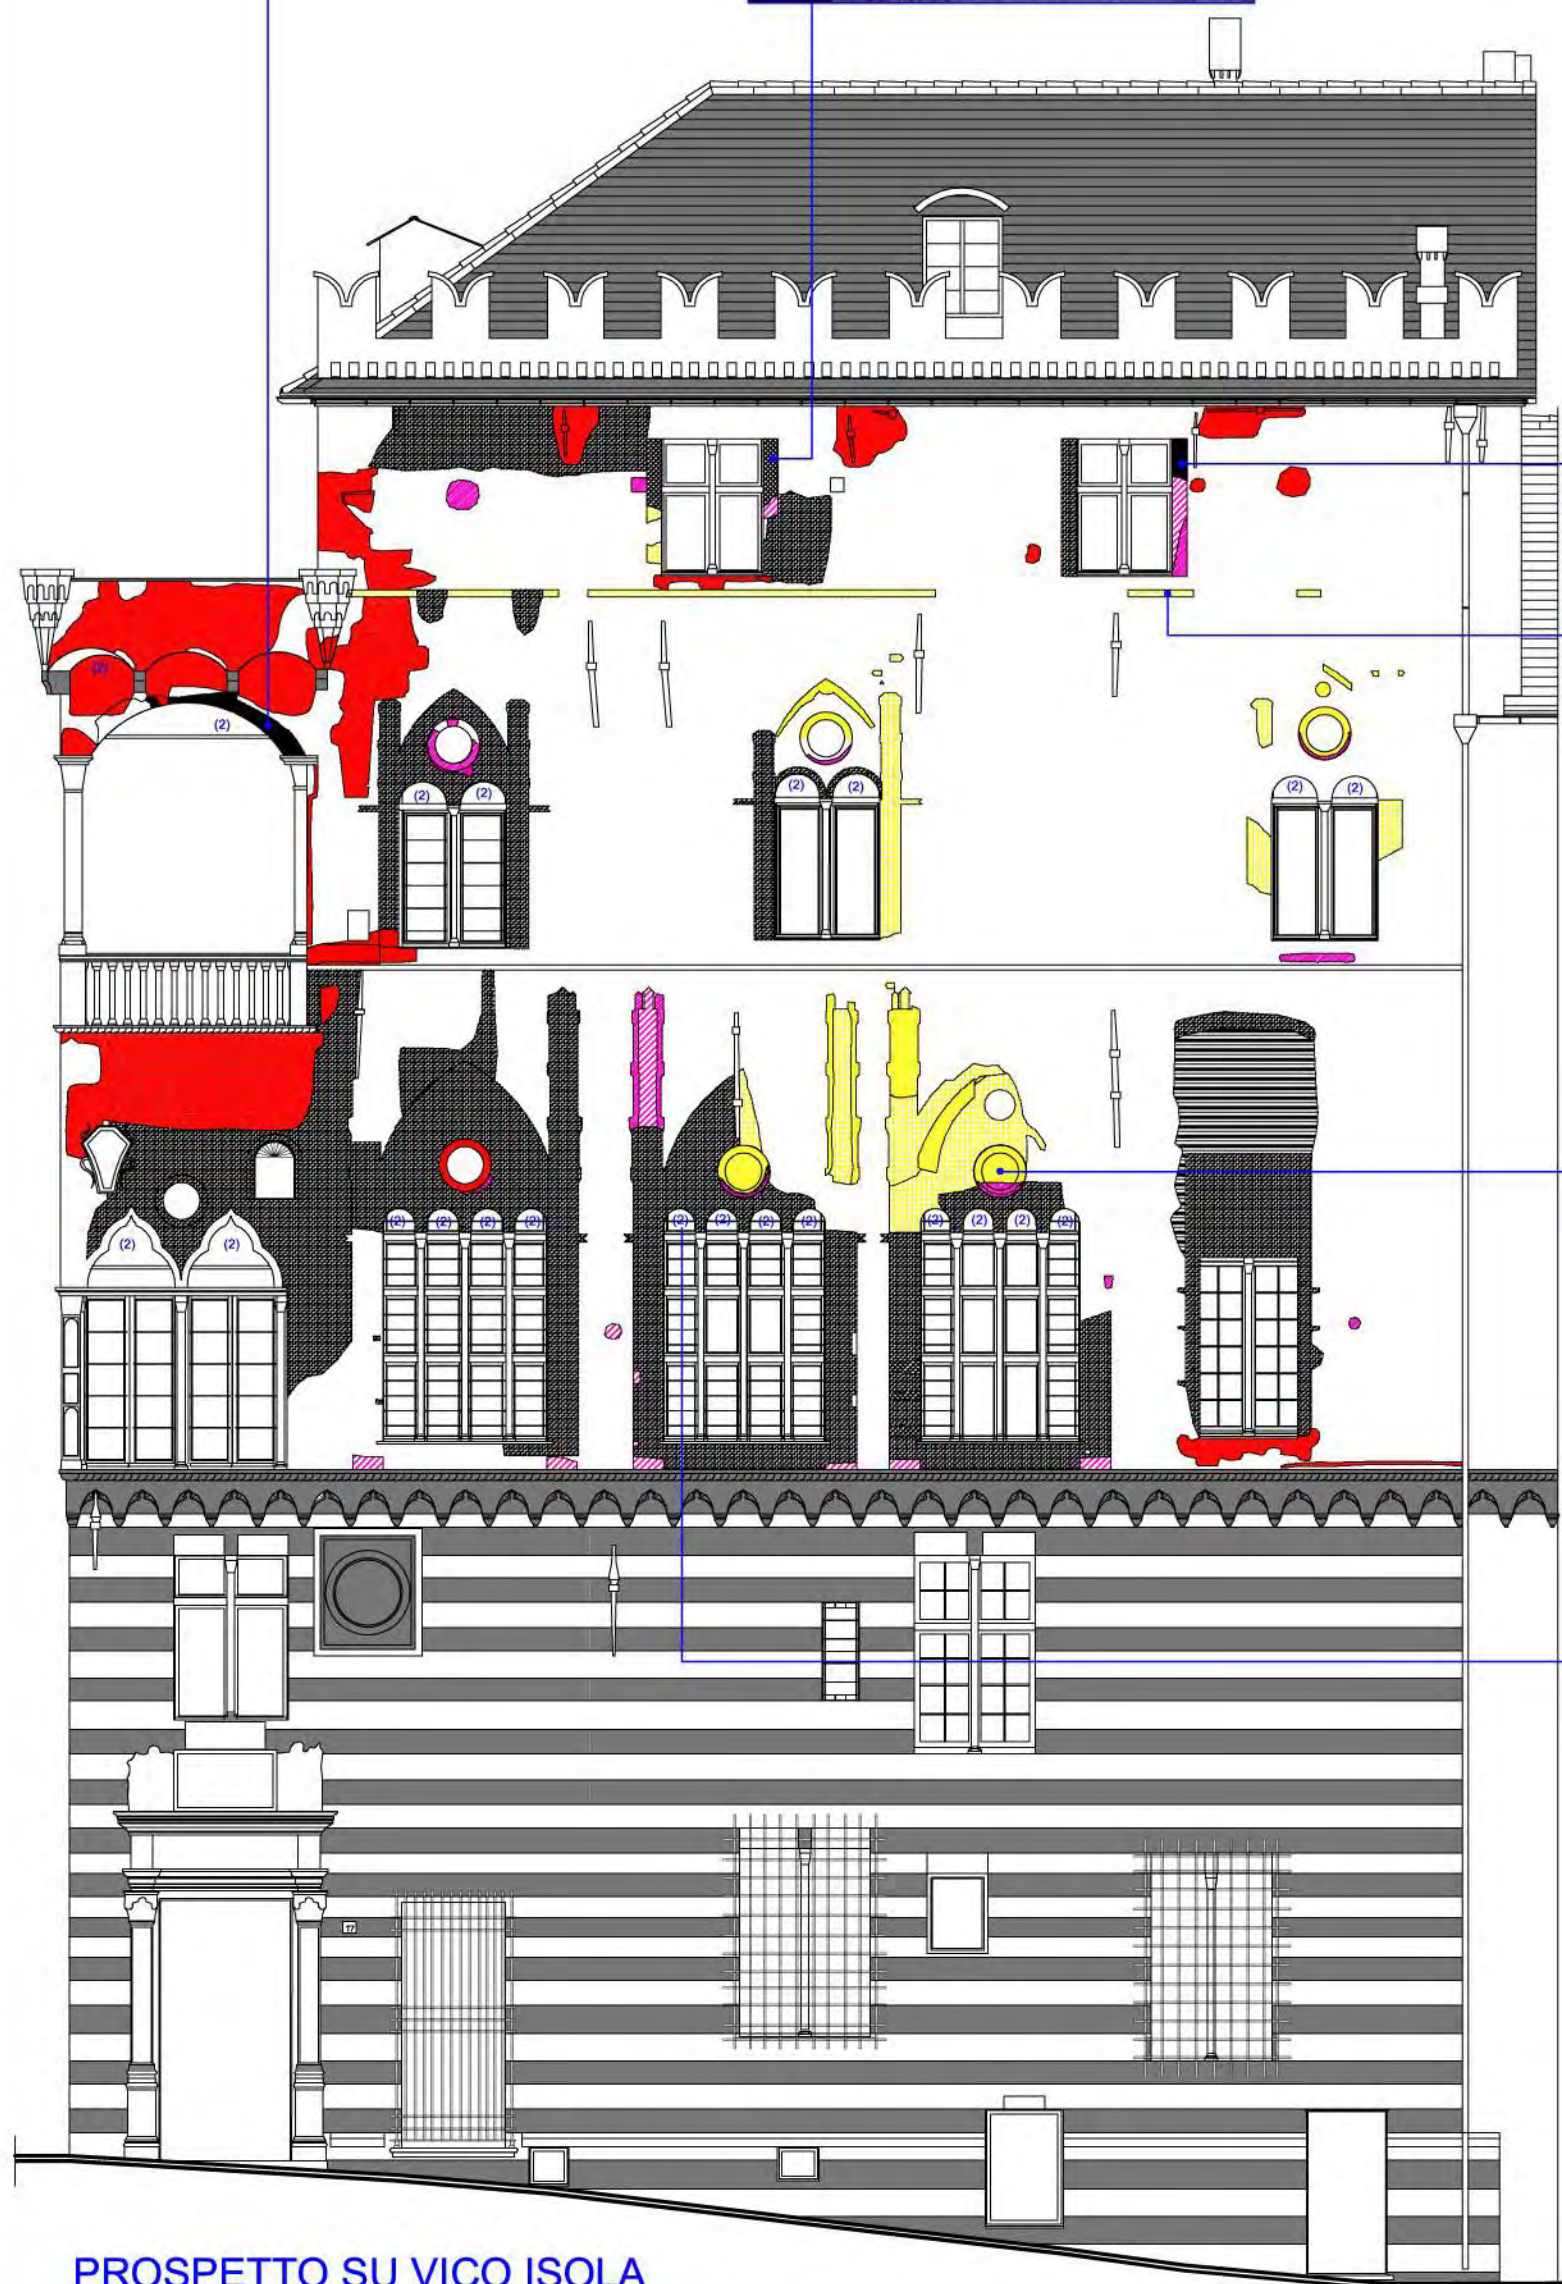

PROSPETTO SU VICO ISOLA

0 1 2 3 4 5 10 mt.

- NOTE:
- (1) PORZIONI CONSISTENTI DI INTONACO E DECORAZIONE ORIGINALE, CON PRESENZA DI INTERVENTI ANNI '30 SIA DI INTONACO CHE DI RIDIPINTURA
 - (2) SOTTOARCHI CON PORZIONI CONSISTENTI DI INTONACO E DECORAZIONE ORIGINALE, CON PRESENZA DI INTERVENTI ANNI '30 SIA DI INTONACO CHE DI RIDIPINTURA

LEGENDA

solo tracce	visibile	
		INTONACO DEL 1930 CON INCISIONI
		INTONACO INSERITO NEL 1930
		INTONACO ORIGINARIO
		ORIGINARIO DECORATO
		INTONACO '50
		INTONACO ANNI '30 DECORATO
		ALTRO

RICHIEDENTI
Jonathan POGSON DORIA PAMPHILJ
Gesine POGSON DORIA PAMPHILJ
Piazza del Principe 4, 16126 Genova

FIRMA

OGGETTO
DELL'INTERVENTO
RESTAURO E RISANAMENTO CONSERVATIVO
DEI PROSPETTI DI PALAZZO DI ANDREA
DORIA IN PIAZZA SAN MATTEO

25 marzo 2003

LOCALIZZAZIONE
DELL'INTERVENTO
PIAZZA SAN MATTEO CIV n° 17 GENOVA

OGGETTO DELLA TAVOLA
PROSPETTO SU VICO ISOLA
INDIVIDUAZIONE INTONACI E
DECORAZIONI - I° FASE CONOSCITIVA -
DOPO LA PULITURA

TAVOLA N°
ES D 04
scala: 1:100

PIETRO MONCAGATTO
architetto
via Trento 43/4 16145 Genova
tel 010 3106431 fax 010 3106433
e-mail: p.moncagatto@tin.it
collaboratori: arch. Andrea Mamone



ARCHIVIO GENERALE	ARCHIVIO SPECIALE	AGGIORNAMENTO:	nome file
093	011	n° 02 del 19/01/04	093_011_ES_D_004




NOTE:

NOTA GENERALE:
L'ANALISI RELATIVA ALLA PRESENTE TAVOLA SI RIFERISCE ALL'INTONACO ORIGINARIO '400:
PER L'INTONACO ORIGINARIO '400 CON DECORAZIONE ANCORA CONSERVATO, CHE
PRESENTA CONSISTENTE PERDITA DI PIGMENTO, OLTRE AD ESSERE INTERESSATO DA
FENOMENI DI DEGRADO BIOLOGICO E CROSTA NERA, VEDI ANCHE TAVOLE 03 E 18.

- (1)
IL DILAVAMENTO SUPERFICIALE, E' RISCONTRABILE SU TUTTI GLI INTONACI ORIGINALI DEL
PROSPETTO, CON AFFIORAMENTO DEGLI INERTI PRESENTI NELLA MALTA.
- (2)
SU TUTTA LA SUPERFICIE DEL PROSPETTO, E' RISCONTRABILE LA FORMAZIONE DI
DEPOSITO CARBONIOSO, CON ZONE DI MAGGIORE CONCENTRAZIONE ATTORNO ALLE
BUCATURE TONDE SOPRA IL LOGGIATO
- (3)
SU TUTTA LA SUPERFICIE DEL PROSPETTO, E' RISCONTRABILE LA FORMAZIONE DI
MUSCGI E LICHENI, CON ZONE DI MAGGIORE CONCENTRAZIONE SU MARCAPIANI E IN
CORRISPONDENZA DELLE ZONE DI PERCOLAZIONE DELL'ACQUA
- (4)
LE CONDIZIONI GENERALI DELL'INTONACO SONO BUONE, NON SONO RISCONTRATI
FENOMENI DI DISTACCO O RIGONFIAMENTO.

LEGENDA

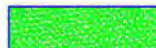
- 1  DILAVAMENTO SUPERFICIALE/CAVILLATURA (1)
- 2  DEPOSITO CARBONIOSO/CROSTA NERA (2)
- 3  DEGRADO BIOLOGICO (DEPOSITO MUSCHI LICHENI) (3)
- 4  DEGRADO MECCANICO (FASE DISTACCO/RIGONFIAMENTO) (4)
- 5  DILAVAMENTO PROFONDO (5)

RICHIEDENTI	Jonathan POGSON DORIA PAMPHILJ Gesine POGSON DORIA PAMPHILJ Piazza del Principe 4, 16126 Genova	FIRMA
OGGETTO DELL'INTERVENTO	RESTAURO E RISANAMENTO CONSERVATIVO DEI PROSPETTI DI PALAZZO DI ANDREA DORIA IN PIAZZA SAN MATTEO	23 maggio 2003
LOCALIZZAZIONE DELL'INTERVENTO	PIAZZA SAN MATTEO CIV n° 17 GENOVA	
OGGETTO DELLA TAVOLA	PROSPETTO SU SALITA ALL'ARCIVESCOVATO: INDIVIDUAZIONE DEGLI STATI DI DEGRADO DELL'INTONACO DEL QUATTROCENTO	TAVOLA N° ES D 05 scala: 1:100

PIETRO MONCAGATTO
architetto
via Trento 43/4 16145 Genova
tel 010 3106431 fax 010 3106433
e-mail: p.moncagatto@tin.it
collaboratori: arch. Andrea Mamone



ARCHIVIO GENERALE	ARCHIVIO SPECIALE	VARIANTE	nome file
093	011-09	n° 02 del 13/02/04	093_ES_D_005

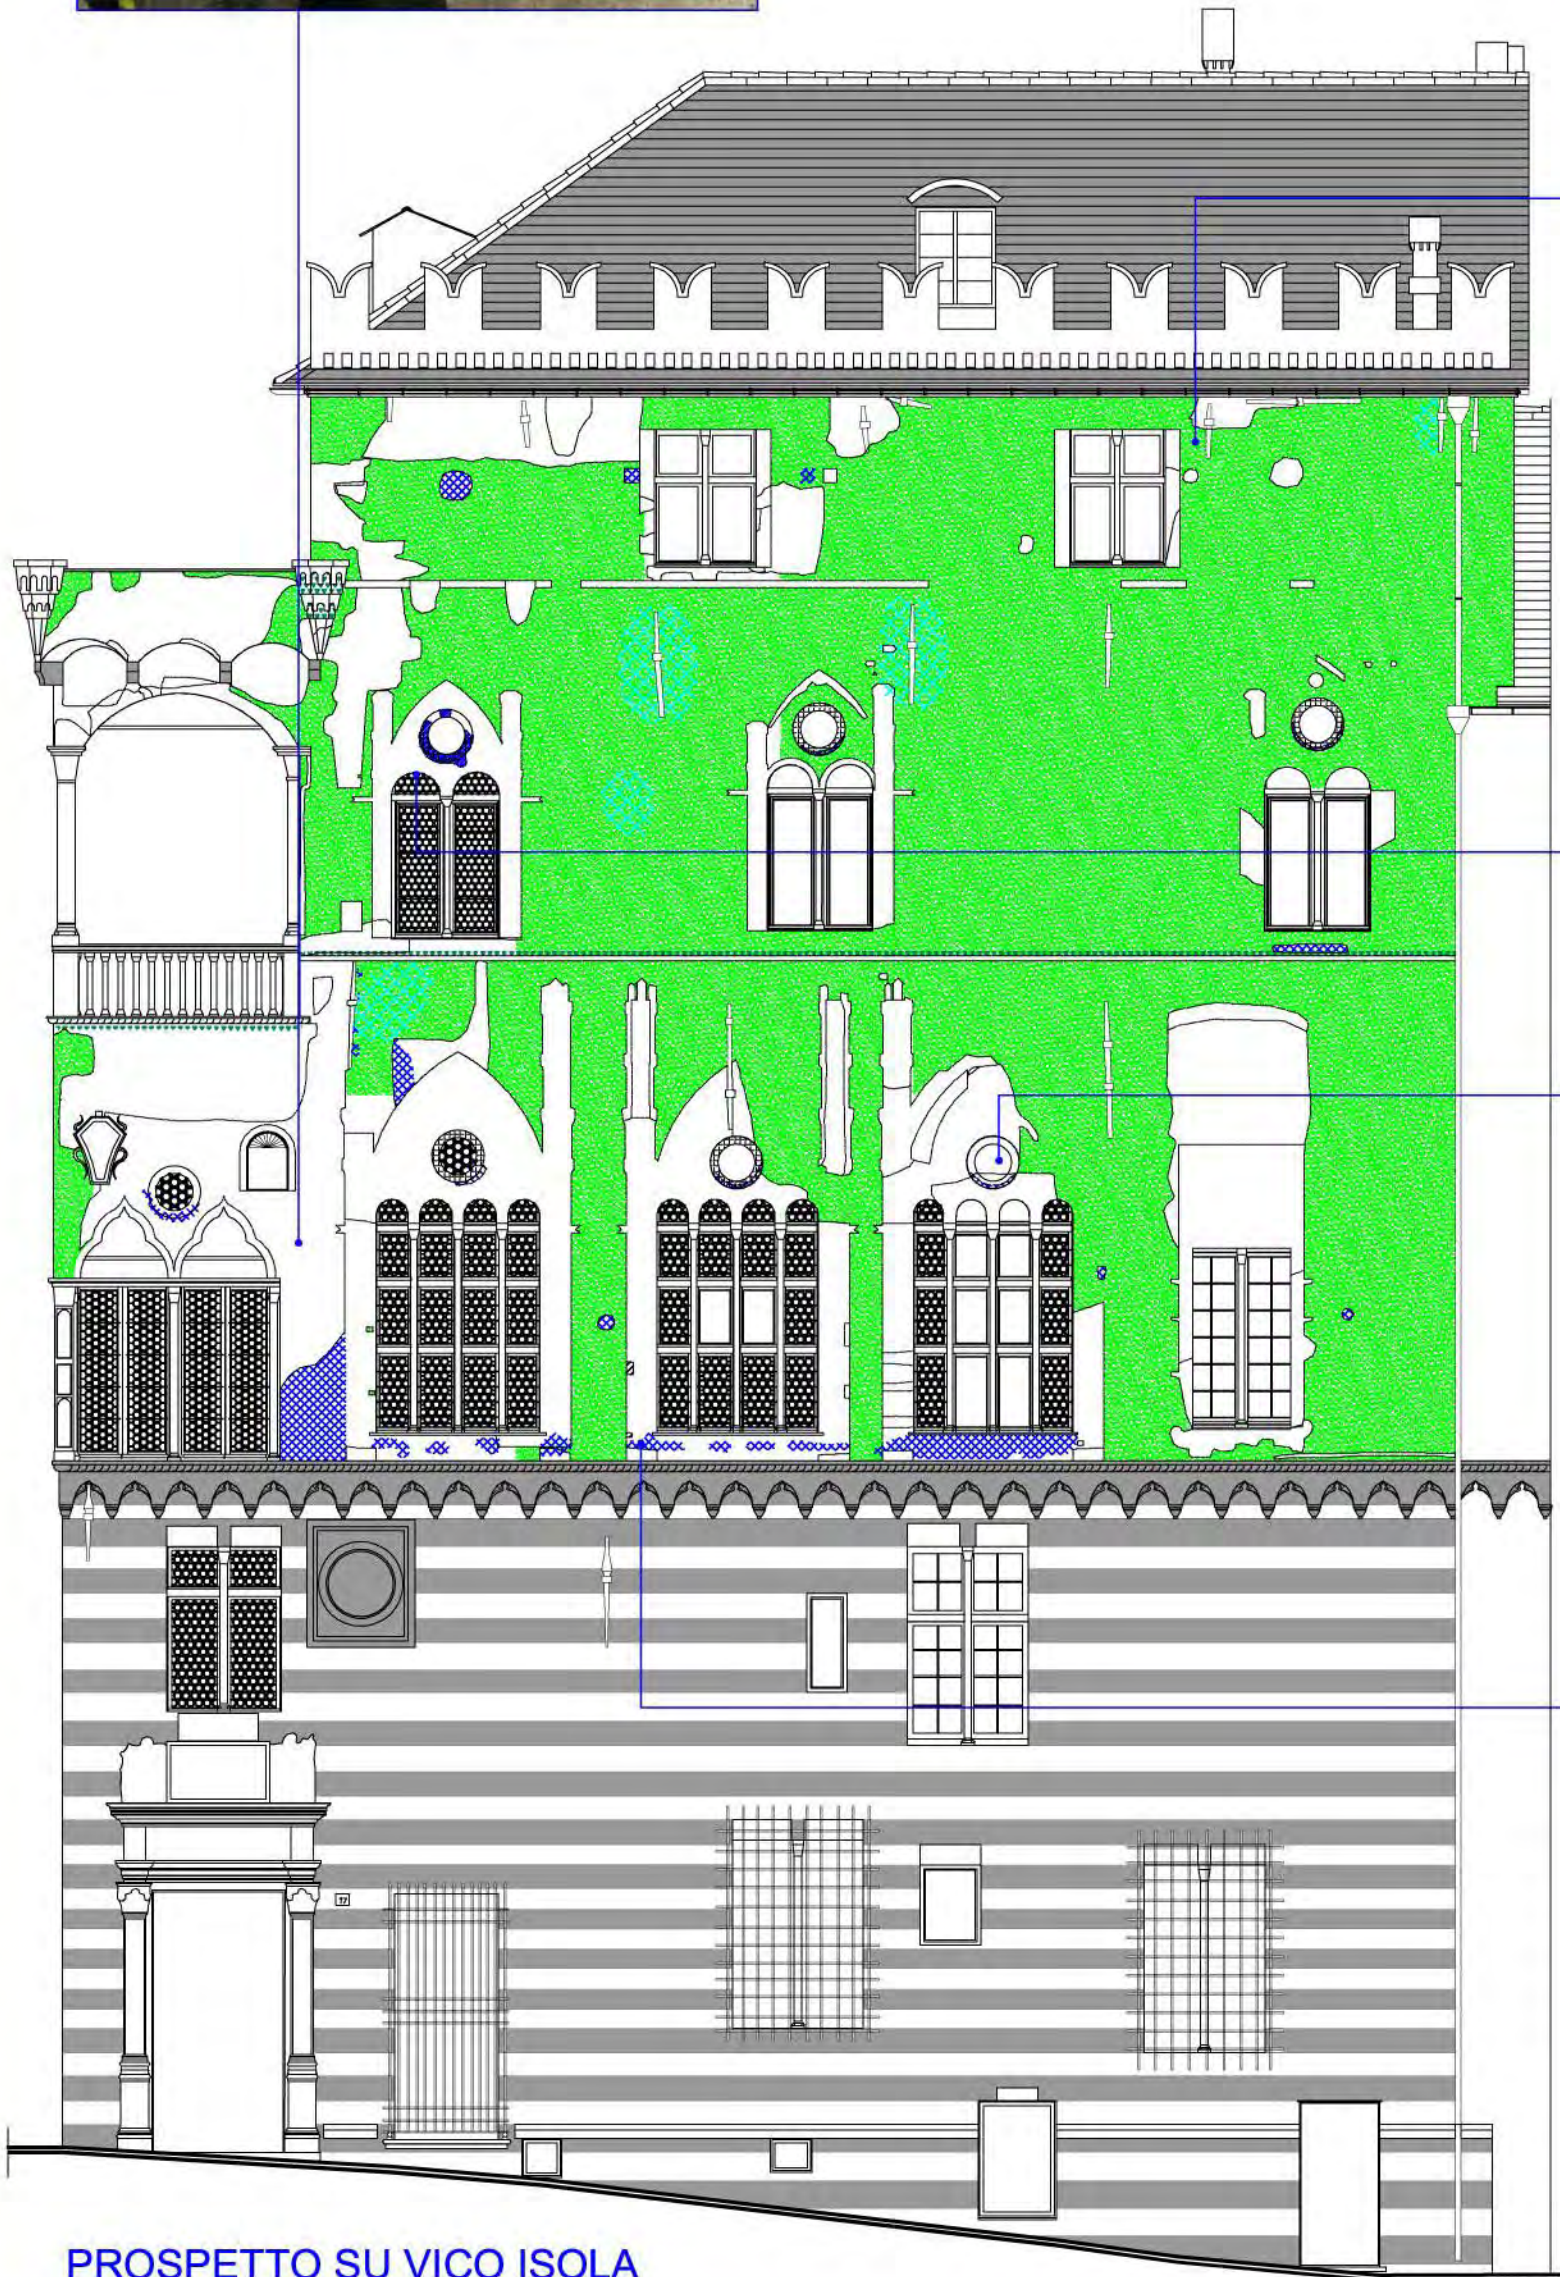

PROSPETTO SU VICO ISOLA

0 1 2 3 4 5 10 mt.

NOTE:

NOTA GENERALE:
L'ANALISI RELATIVA ALLA PRESENTE TAVOLA SI RIFERISCE ALL'INTONACO ORIGINARIO '400:
PER L'INTONACO ORIGINARIO '400 CON DECORAZIONE ANCORA CONSERVATO, CHE
PRESENTA CONSISTENTE PERDITA DI PIGMENTO, OLTRE AD ESSERE INTERESSATO DA
FENOMENI DI DEGRADO BIOLOGICO E CROSTA NERA, VEDI ANCHE TAVOLE 04 E 19.

(1)
IL DILAVAMENTO SUPERFICIALE, E' RISCONTRABILE SU TUTTI GLI INTONACI ORIGINALI DEL
PROSPETTO, CON AFFIORAMNETO DEGLI INERTI PRESENTI NELLA MALTA.

(2)
SU TUTTA LA SUPERFICIE DEL PROSPETTO, E' RISCONTRABILE LA FORMAZIONE DI
DEPOSITO CARBONIOSO, CON ZONE DI MAGGIORE CONCENTRAZIONE ATTORNO ALLE
BUCATURE TONDE SOPRA IL LOGGIATO

(3)
SU TUTTA LA SUPERFICIE DEL PROSPETTO, E' RISCONTRABILE LA FORMAZIONE DI
MUSCGI E LICHENI, CON ZONE DI MAGGIORE CONCENTRAZIONE SU MARCAPIANI E IN
CORRISPONDENZA DELLE ZONE DI PERCOLAZIONE DELL'ACQUA

(4)
LE CONDIZIONI GENERALI DELL'INTONACO SONO BUONE, NON SONO RISCONTRATI
FENOMENI DI DISTACCO O RIGONFIAMENTO.

LEGENDA		
1		DILAVAMENTO SUPERFICIALE/CAVILLATURA (1)
2		DEPOSITO CARBONIOSO/CROSTA NERA (2)
3		DEGRADO BIOLOGICO (DEPOSITO MUSCHI LICHENI) (3)
4		DEGRADO MECCANICO (FASE DISTACCO/RIGONFIAMENTO) (4)
5		DILAVAMENTO PROFONDO (5)

RICHIEDENTI	Jonathan POGSON DORIA PAMPHILJ Gesine POGSON DORIA PAMPHILJ Piazza del Principe 4, 16126 Genova	FIRMA
OGGETTO DELL'INTERVENTO	RESTAURO E RISANAMENTO CONSERVATIVO DEI PROSPETTI DI PALAZZO DI ANDREA DORIA IN PIAZZA SAN MATTEO	23 maggio 2003
LOCALIZZAZIONE DELL'INTERVENTO	PIAZZA SAN MATTEO CIV n° 17 GENOVA	
OGGETTO DELLA TAVOLA	PROSPETTO SU VICO ISOLA: INDIVIDUAZIONE DEGLI STATI DI DEGRADO DELL'INTONACO DEL QUATTROCENTO	TAVOLA N° ES D 06 scala: 1:100

PIETRO MONCAGATTO
architetto
via Trento 43/4 16145 Genova
tel 010 3106431 fax 010 3106433
e-mail: p.moncagatto@tin.it
collaboratori: arch. Andrea Mamone



ARCHIVIO GENERALE	ARCHIVIO SPECIALE	VARIANTE	nome file
093	011	n° 02 del 13/02/04	093_ES_D_006



LEGENDA

— CONTORNO DI DELIMITAZIONE DELLA PORZIONE DI SUPPORTO CARTACEO CONSERVATO

RICHIEDENTI Jonathan POGSON DORIA PAMPHILJ
Gesine POGSON DORIA PAMPHILJ
Piazza del Principe 4, 16126 Genova

FIRMA

OGGETTO DELL'INTERVENTO RESTAURO E RISANAMENTO CONSERVATIVO DEI PROSPETTI DI PALAZZO DI ANDREA DORIA IN PIAZZA SAN MATTEO

maggio 2003

LOCALIZZAZIONE DELL'INTERVENTO PIAZZA SAN MATTEO CIV n° 17 GENOVA

OGGETTO DELLA TAVOLA PROSPETTO SU VICO ISOLA:
INDIVIDUAZIONE DEI SUPPORTI CARTACEI
CUSTODITI NELL'ARCHIVIO DI PALAZZO ROSSO
UTILIZZATI DA ORLANDO GROSSO
NEI RESTAURI DEL 1930

TAVOLA N°

ES D 07

scala: 1:100

PIETRO MONCAGATTO


architetto
via Trento 43/4 16145 Genova
tel 010 3106431 fax 010 3106433
e-mail: p.moncagatto@tin.it
collaboratori: arch. Andrea Mamone




ARCHIVIO GENERALE	ARCHIVIO SPECIALE	VARIANTE	nome file
093	011	n° 01 del 27/01/04	093_ES_D_007

PROSPETTO SU VICO ISOLA

0 1 2 3 4 5 10 mt.

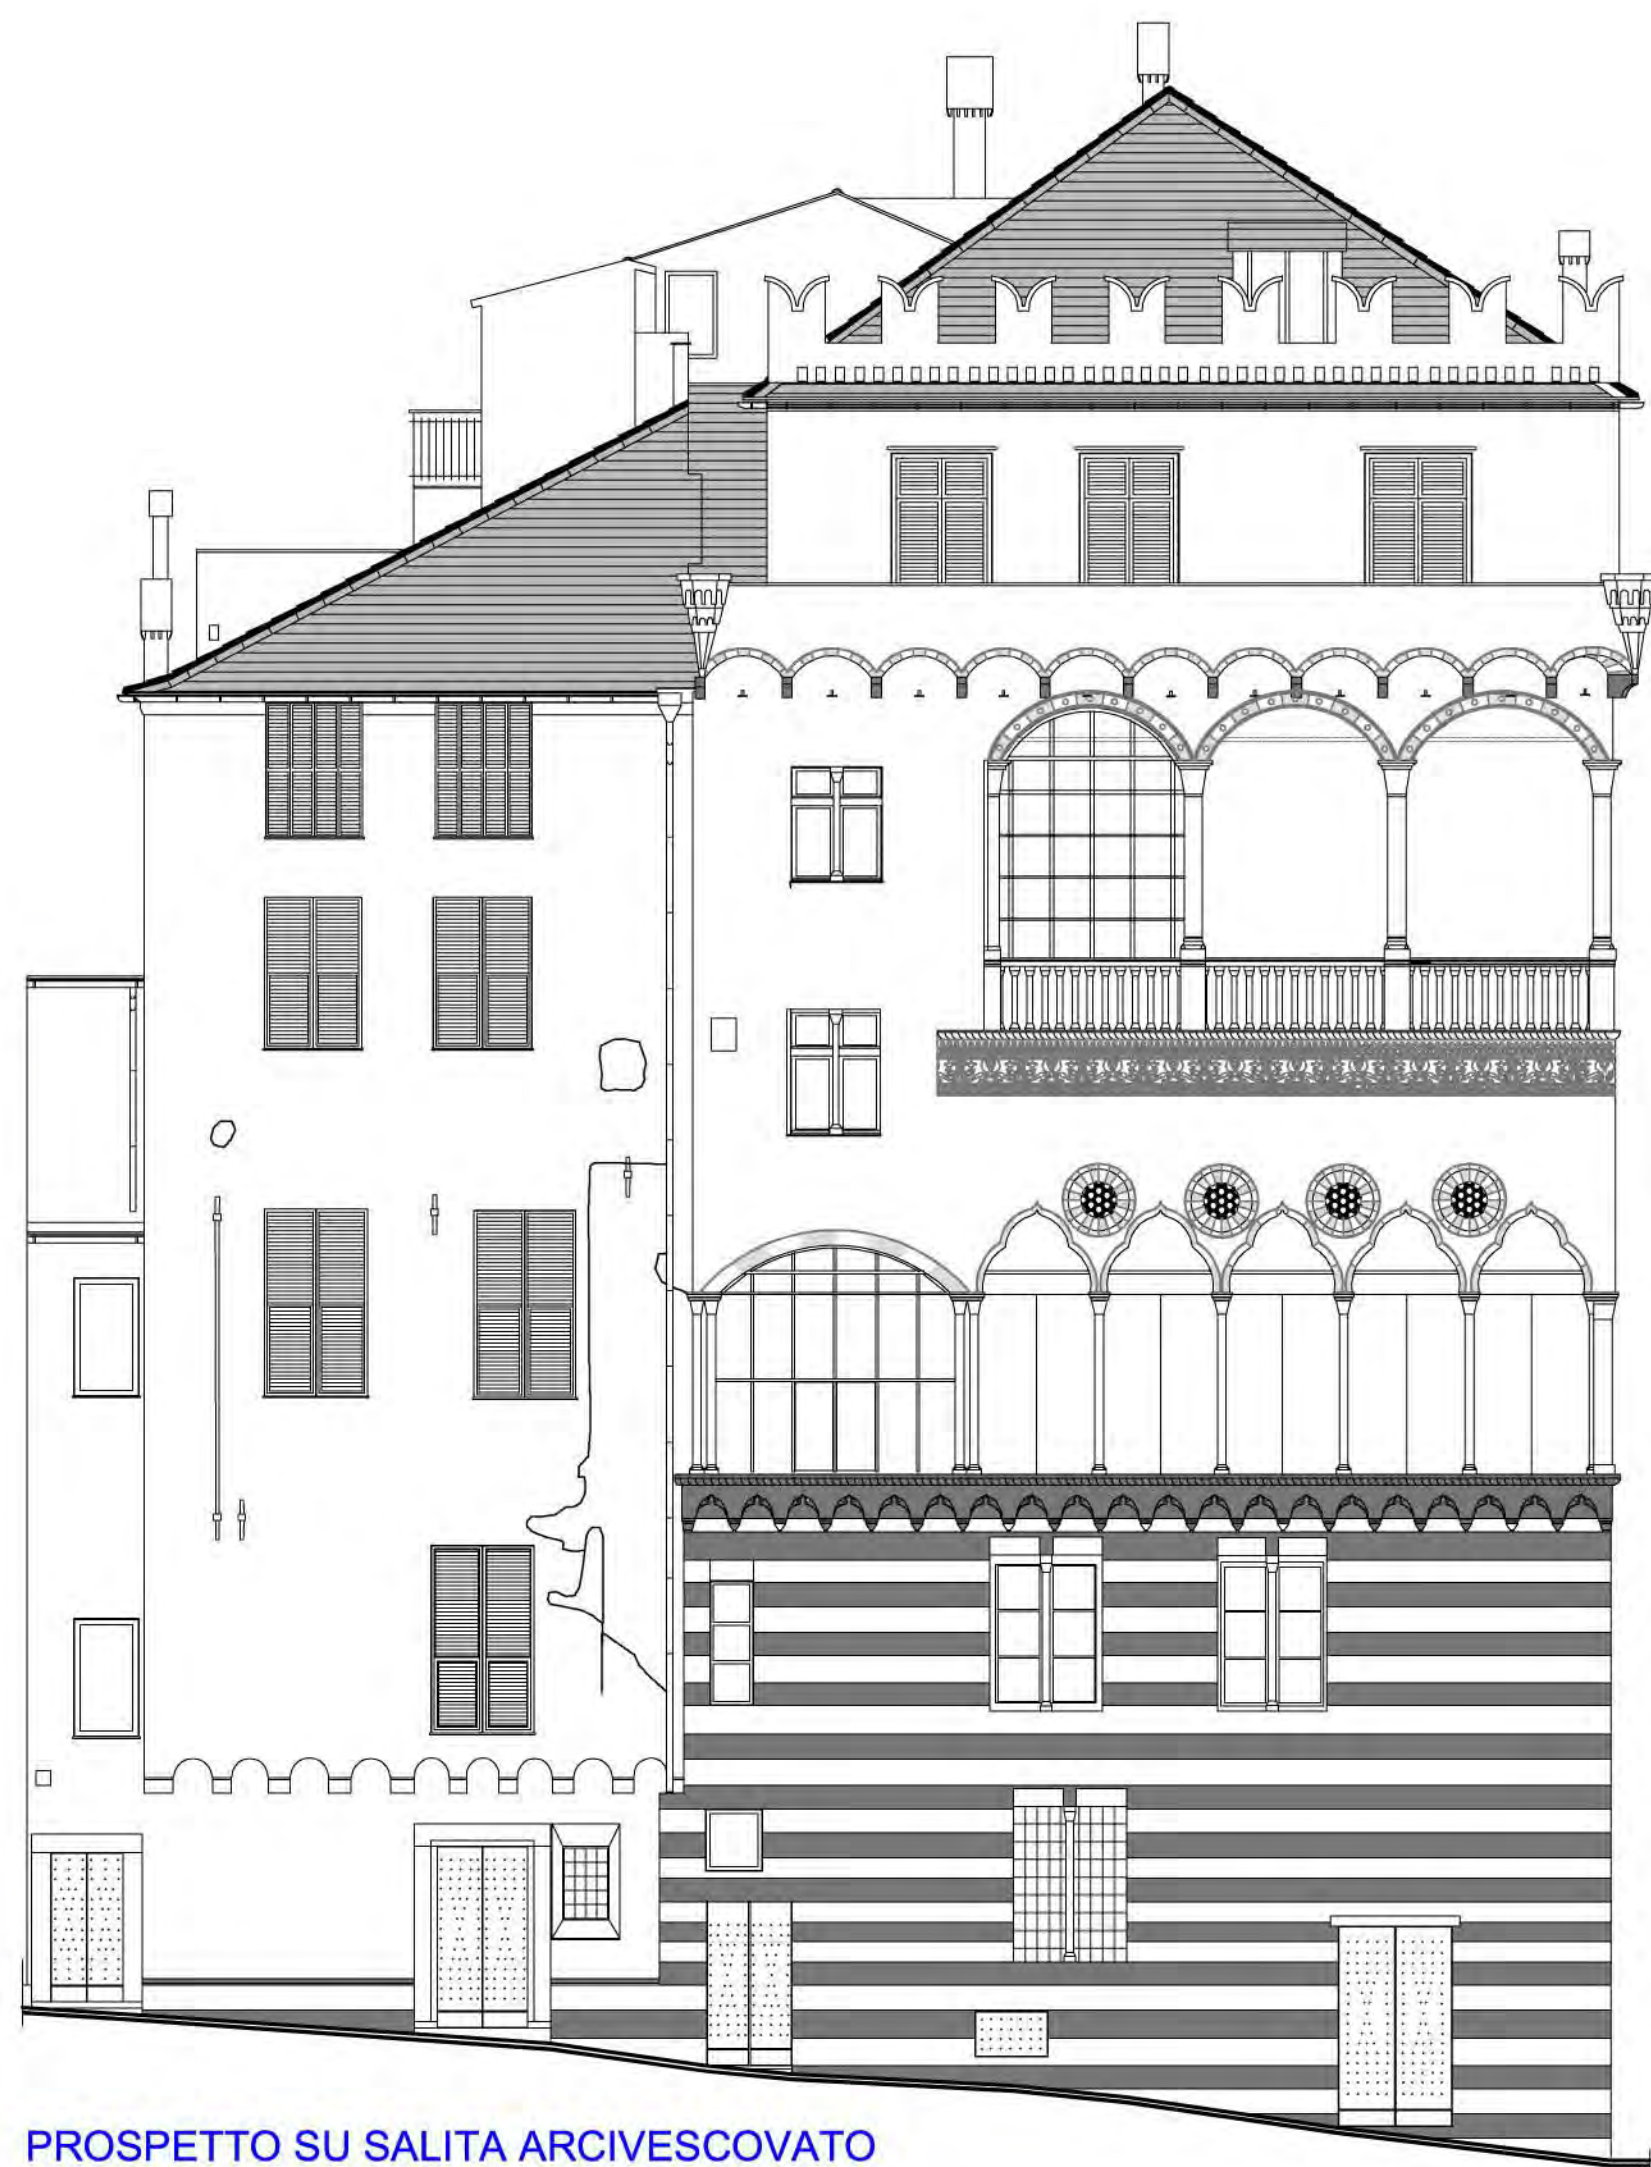


PROSPETTO SU SALITA ARCIVESCOVATO

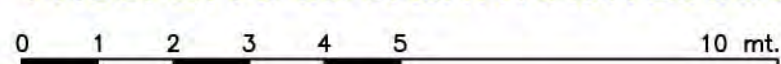

RICHIEDENTI	Jonathan POGSON DORIA PAMPILJ Gesine POGSON DORIA PAMPILJ Piazza del Principe 4, 16126 Genova	FIRMA
OGGETTO DELL'INTERVENTO	RESTAURO E RISANAMENTO CONSERVATIVO DEI PROSPETTI DI PALAZZO DI ANDREA DORIA IN PIAZZA SAN MATTEO	23 maggio 2003
LOCALIZZAZIONE DELL'INTERVENTO	PIAZZA SAN MATTEO CIV n° 17 GENOVA	
OGGETTO DELLA TAVOLA	PROSPETTO SU SALITA ALL'ARCIVESCOVATO: STUDIO GRAFICO DELLA DECORAZIONE ORIGINARIA COMPLETA DEL PALAZZO SULLA BASE DEI RILIEVI E DEI DOCUMENTI FOTOGRAFICI E CARTOGRAFICI	TAVOLA N° ES D 08 scala: 1:100
PIETRO MONCAGATTO architetto via Trento 43/4 16145 Genova tel 010 3106431 fax 010 3106433 e-mail: p.moncagatto@tin.it collaboratori: arch. Andrea Mamone		
ARCHIVIO GENERALE	ARCHIVIO SPECIALE	AGGIORNAMENTO
093	011	n° 01 del 23/01/04
		nome file 093_011_ES_D_008



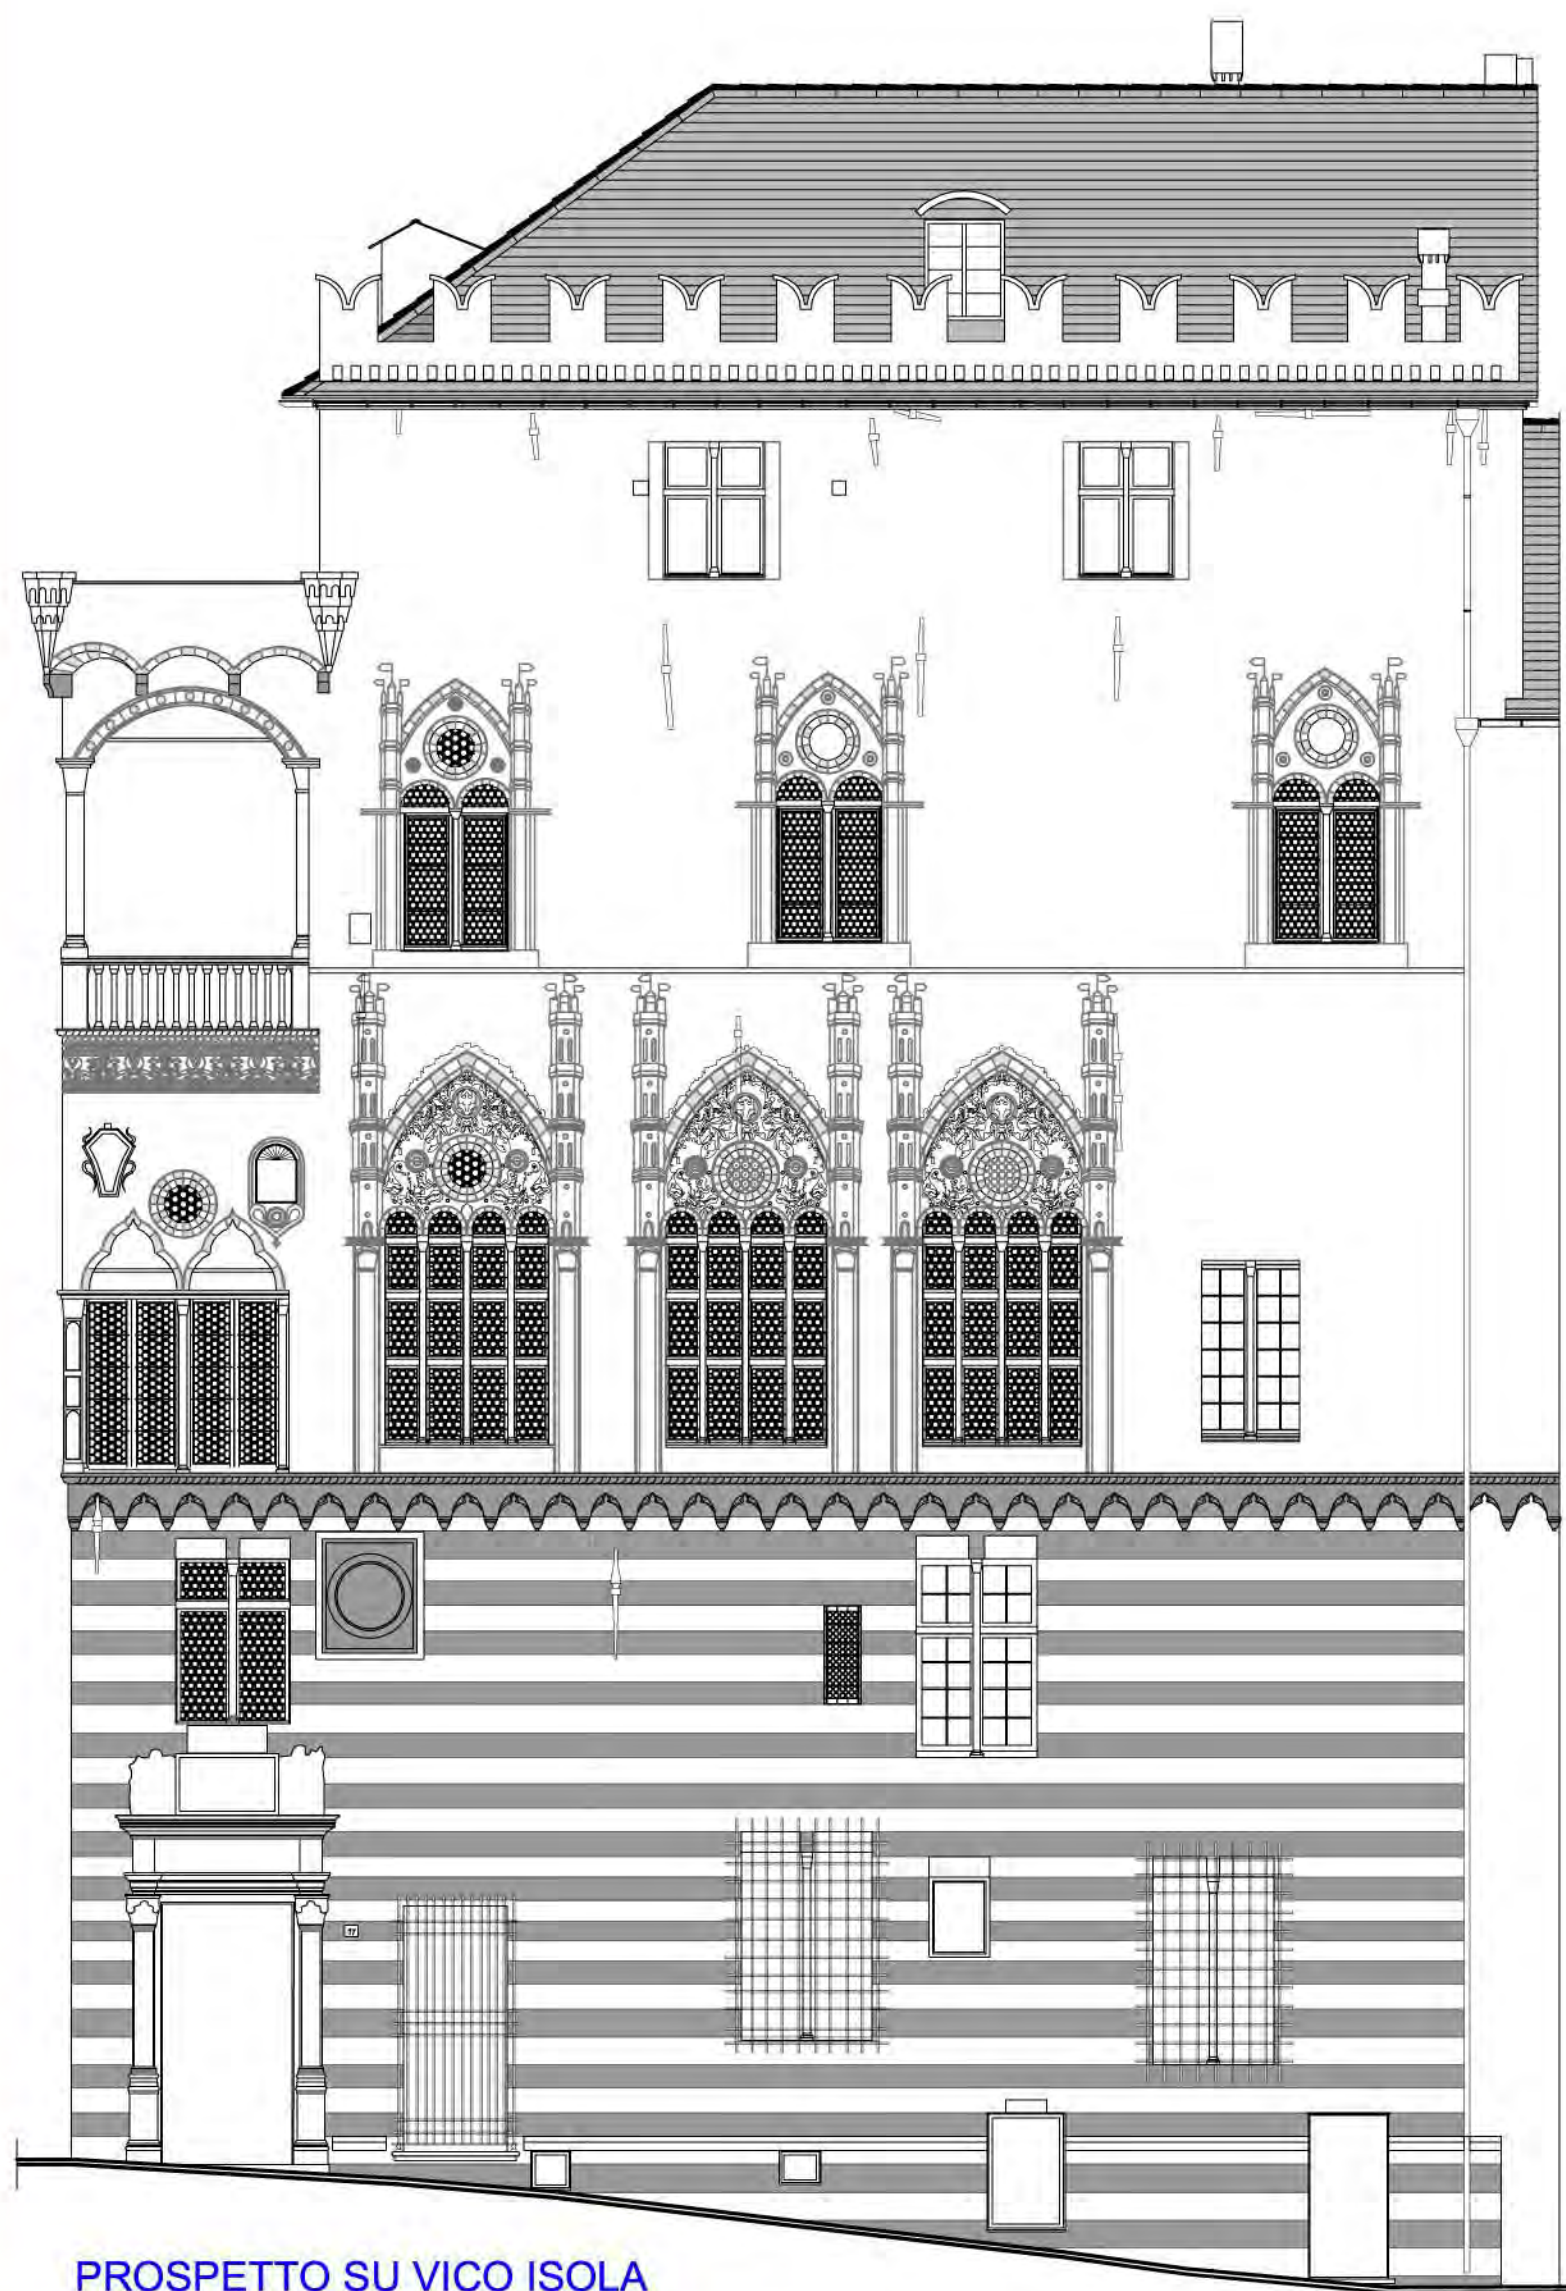


PROSPETTO SU VICO ISOLA

0 1 2 3 4 5 10 mt.

RICHIEDENTI	Jonathan POGSON DORIA PAMPHILJ Gesine POGSON DORIA PAMPHILJ Piazza del Principe 4, 16126 Genova	FIRMA
OGGETTO DELL'INTERVENTO	RESTAURO E RISANAMENTO CONSERVATIVO DEI PROSPETTI DI PALAZZO DI ANDREA DORIA IN PIAZZA SAN MATTEO	23 maggio 2003
LOCALIZZAZIONE DELL'INTERVENTO	PIAZZA SAN MATTEO CIV n° 17 GENOVA	
OGGETTO DELLA TAVOLA	PROSPETTO SU VICO ISOLA: STUDIO GRAFICO DELLA DECORAZIONE ORIGINARIA COMPLETA DEL PALAZZO SULLA BASE DEI RILIEVI E DEI DOCUMENTI FOTOGRAFICI E CARTOGRAFICI	TAVOLA N° ES D 09 scala: 1:100
PIETRO MONCAGATTO architetto via Trento 43/4 16145 Genova tel 010 3106431 fax 010 3106433 e-mail: p.moncagatto@tin.it collaboratori: arch. Andrea Mamone		
ARCHIVIO GENERALE	ARCHIVIO SPECIALE	AGGIORNAMENTO
093	011-09	n° 01 del 23/01/04
		093_011_ES_D_009



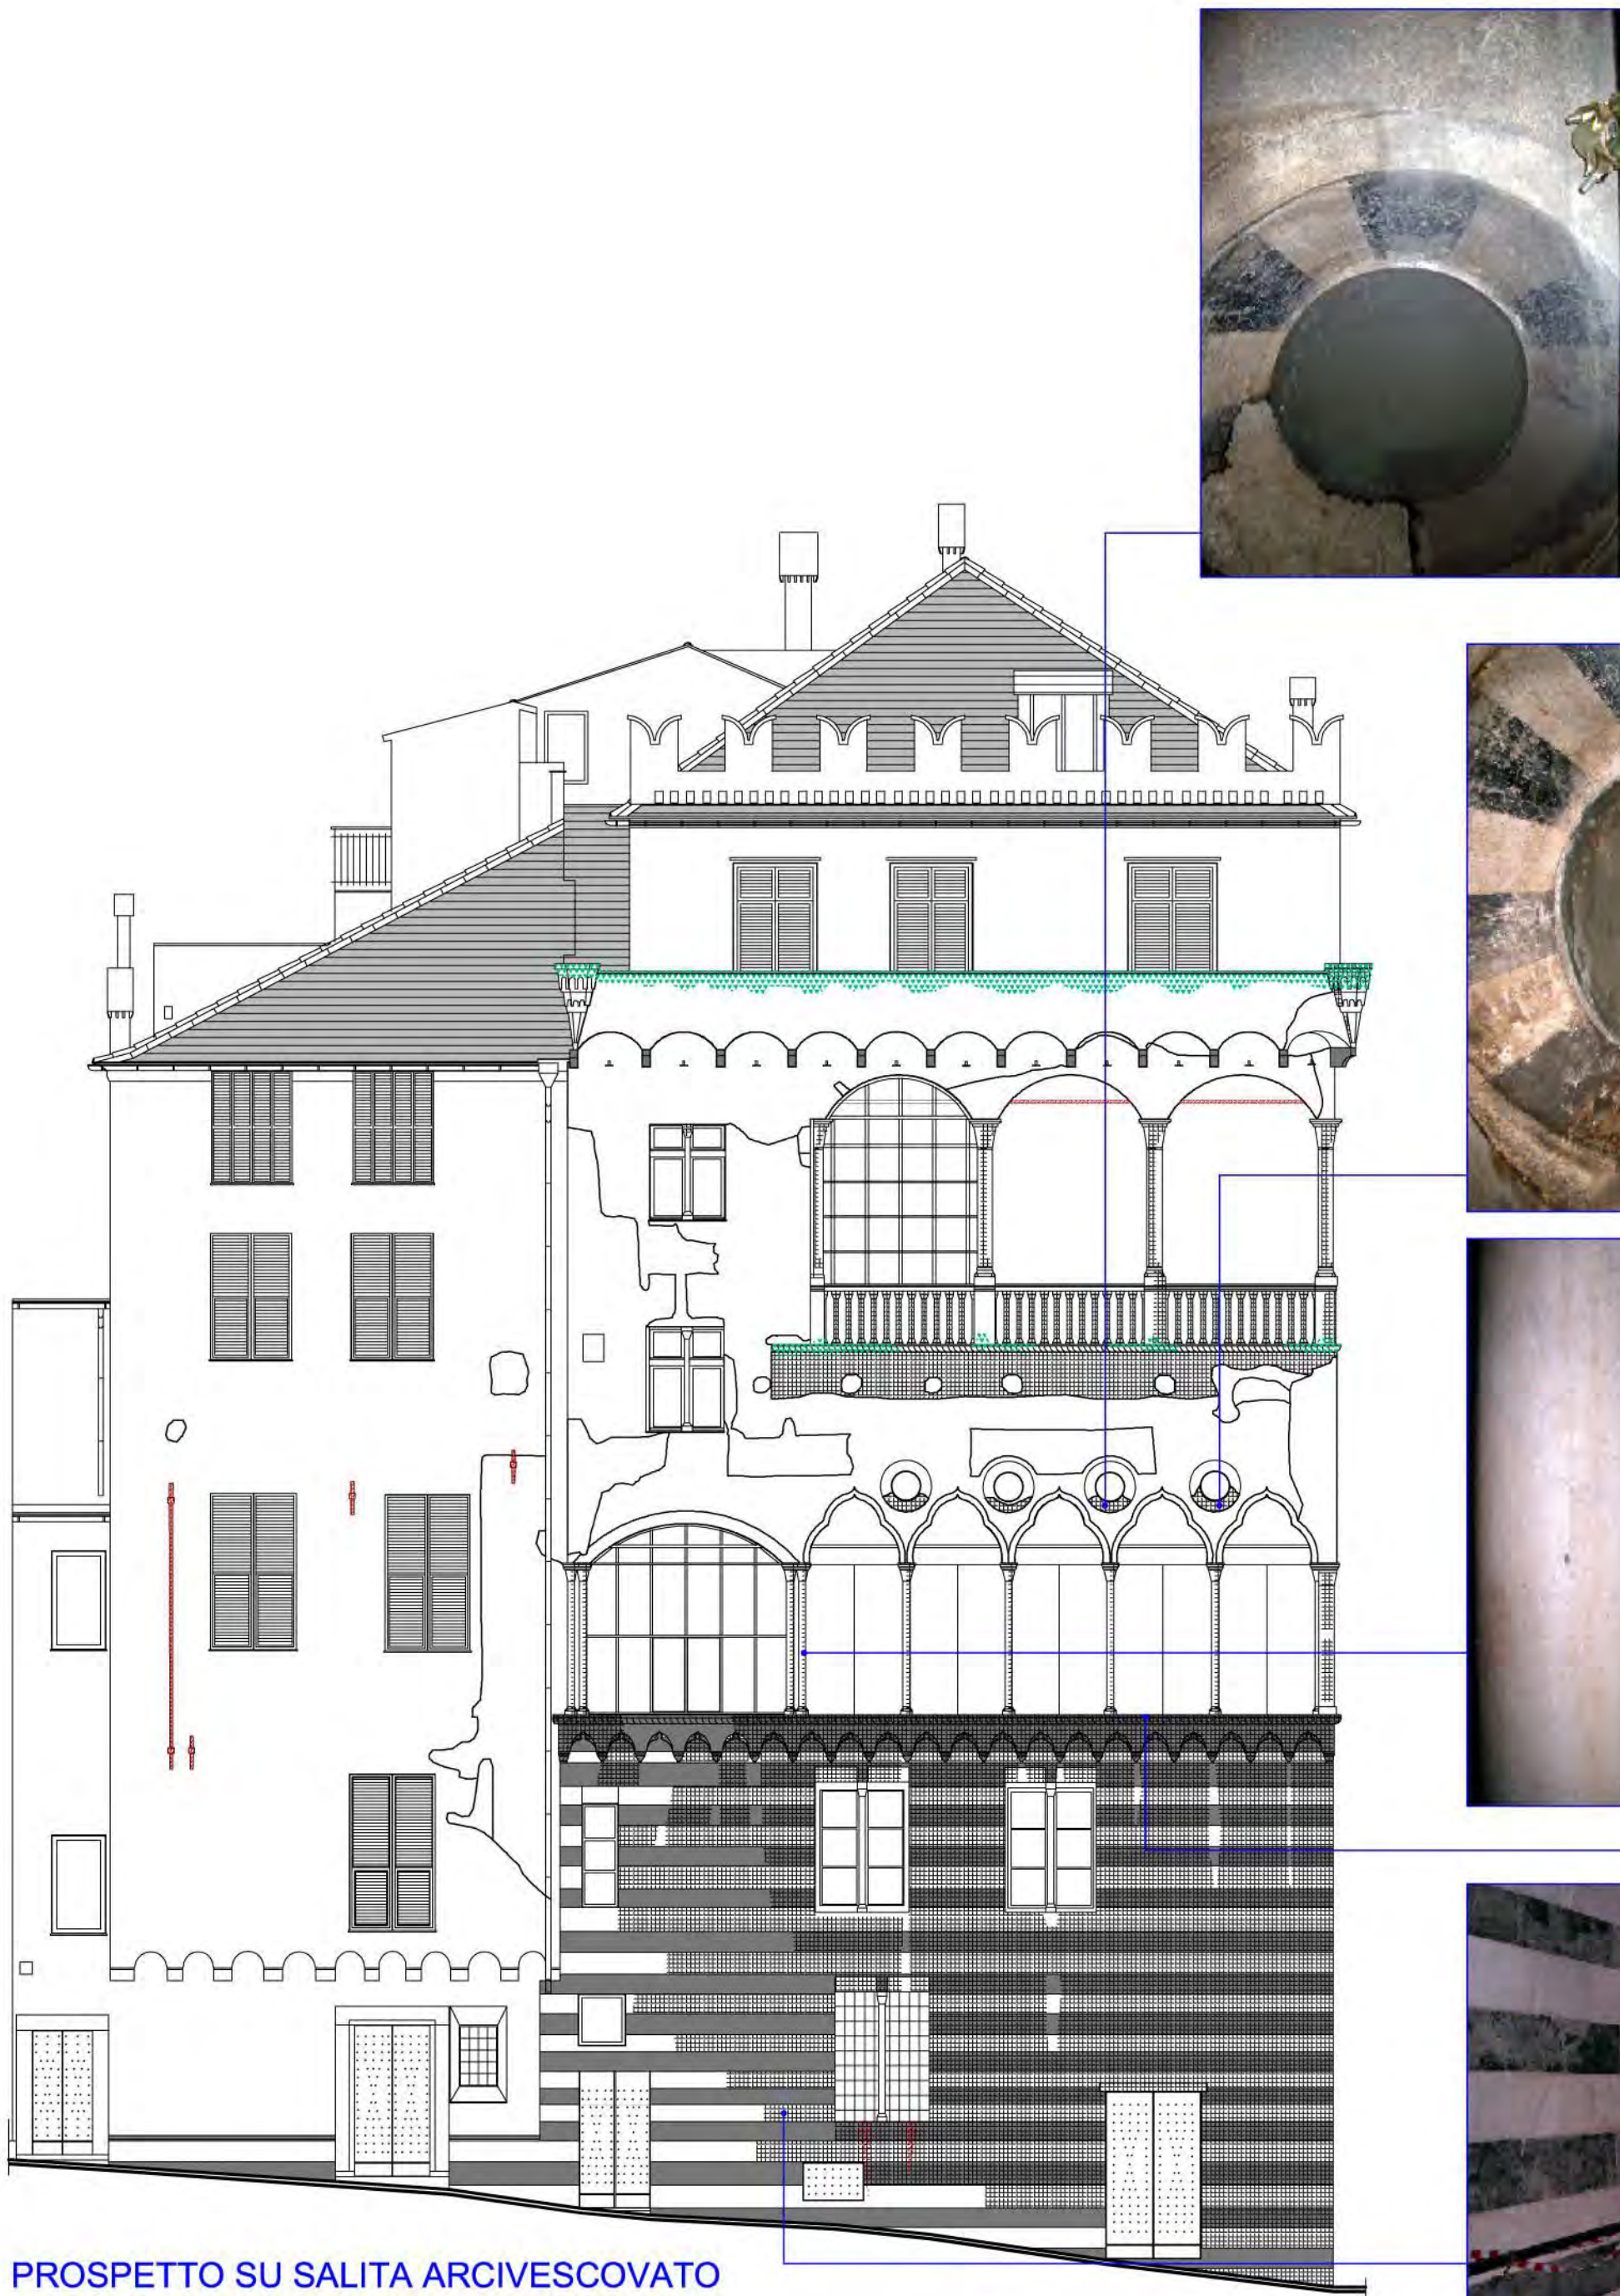

PROSPETTO SU SALITA ARCIVESCOVATO

0 1 2 3 4 5 10 mt.



- NOTA:
- (1) PULITURA MEDIANTE TRATTAMENTO BIOCIDA SU TUTTE LE SUPERFICI DEL PROSPETTO, EFFETTUATO TRAMITE IDROLAVAGGIO A BASSA PRESSIONE ED APPLICAZIONE DI SALI DI AMMONIO QUATERNARI. RISCIAQUATURA E APPLICAZIONE DI ALGOPHASE (PROTETTIVO).
- (2) IDROPULITURA A BASSA PRESSIONE PER ELIMINAZIONE DI DEPOSITO CARBONIOSO ESTESO A TUTTE LE SUPERFICI DEL PROSPETTO

- LEGENDA
- 1 RIMOZIONE DI CROSTA NERA MEDIANTE IMPACCHI DI AMMONIO CARBONATO ED IN CASI DI MAGGIOR RESISTENZA DI EDTA SU POLPA DI CARTA A PIU' RIPRESE, SUCCESSIVA RIMOZIONE MANUALE MEDIANTE BISTURI. SULLE SUPERFICI PIANE RIMOZIONE MEDIANTE IDROSABBIATURA CON QUARZITE.
- 2 DEGRADO BIOLOGICO (PRESENTE SU TUTTE LE SUPERFICI vedi NOTA 1)
- 3 PRESENZA OSSIDO FERROSO, PULITURA MEDIANTE IDROLAVAGGIO E SPAZZOLATURA MANUALE. TRATTAMENTO DEGLI ELEMENTI IN FERRO MEDIANTE APPLICAZIONE DI ANTIOSSIDANTE. (vedi NOTA 2)

RICHIEDENTI Jonathan POGSON DORIA PAMPHILJ
Gesine POGSON DORIA PAMPHILJ
Piazza del Principe 4, 16126 Genova

FIRMA

OGGETTO DELL'INTERVENTO RESTAURO E RISANAMENTO CONSERVATIVO
DEI PROSPETTI DI PALAZZO DI ANDREA DORIA IN PIAZZA SAN MATTEO

9 dicembre 2003

LOCALIZZAZIONE DELL'INTERVENTO PIAZZA SAN MATTEO CIV n° 17 GENOVA

OGGETTO DELLA TAVOLA PROSPETTO SU SALITA ALL'ARCIVESCOVATO:
INDIVIDUAZIONE DELLE FASI DI PULITURA DELLE SUPERFICI

TAVOLA N°

ES D 10


scala: 1:100

PIETRO MONCAGATTO

architetto
via Trento 43/4 16145 Genova
tel 010 3106431 fax 010 3106433
e-mail: p.moncagatto@tin.it
collaboratori: arch. Andrea Mamone



ARCHIVIO GENERALE ARCHIVIO SPECIALE AGGIORNAMENTO nome file
093 011 n° 01 del 27/01/04 093_ES_D_010

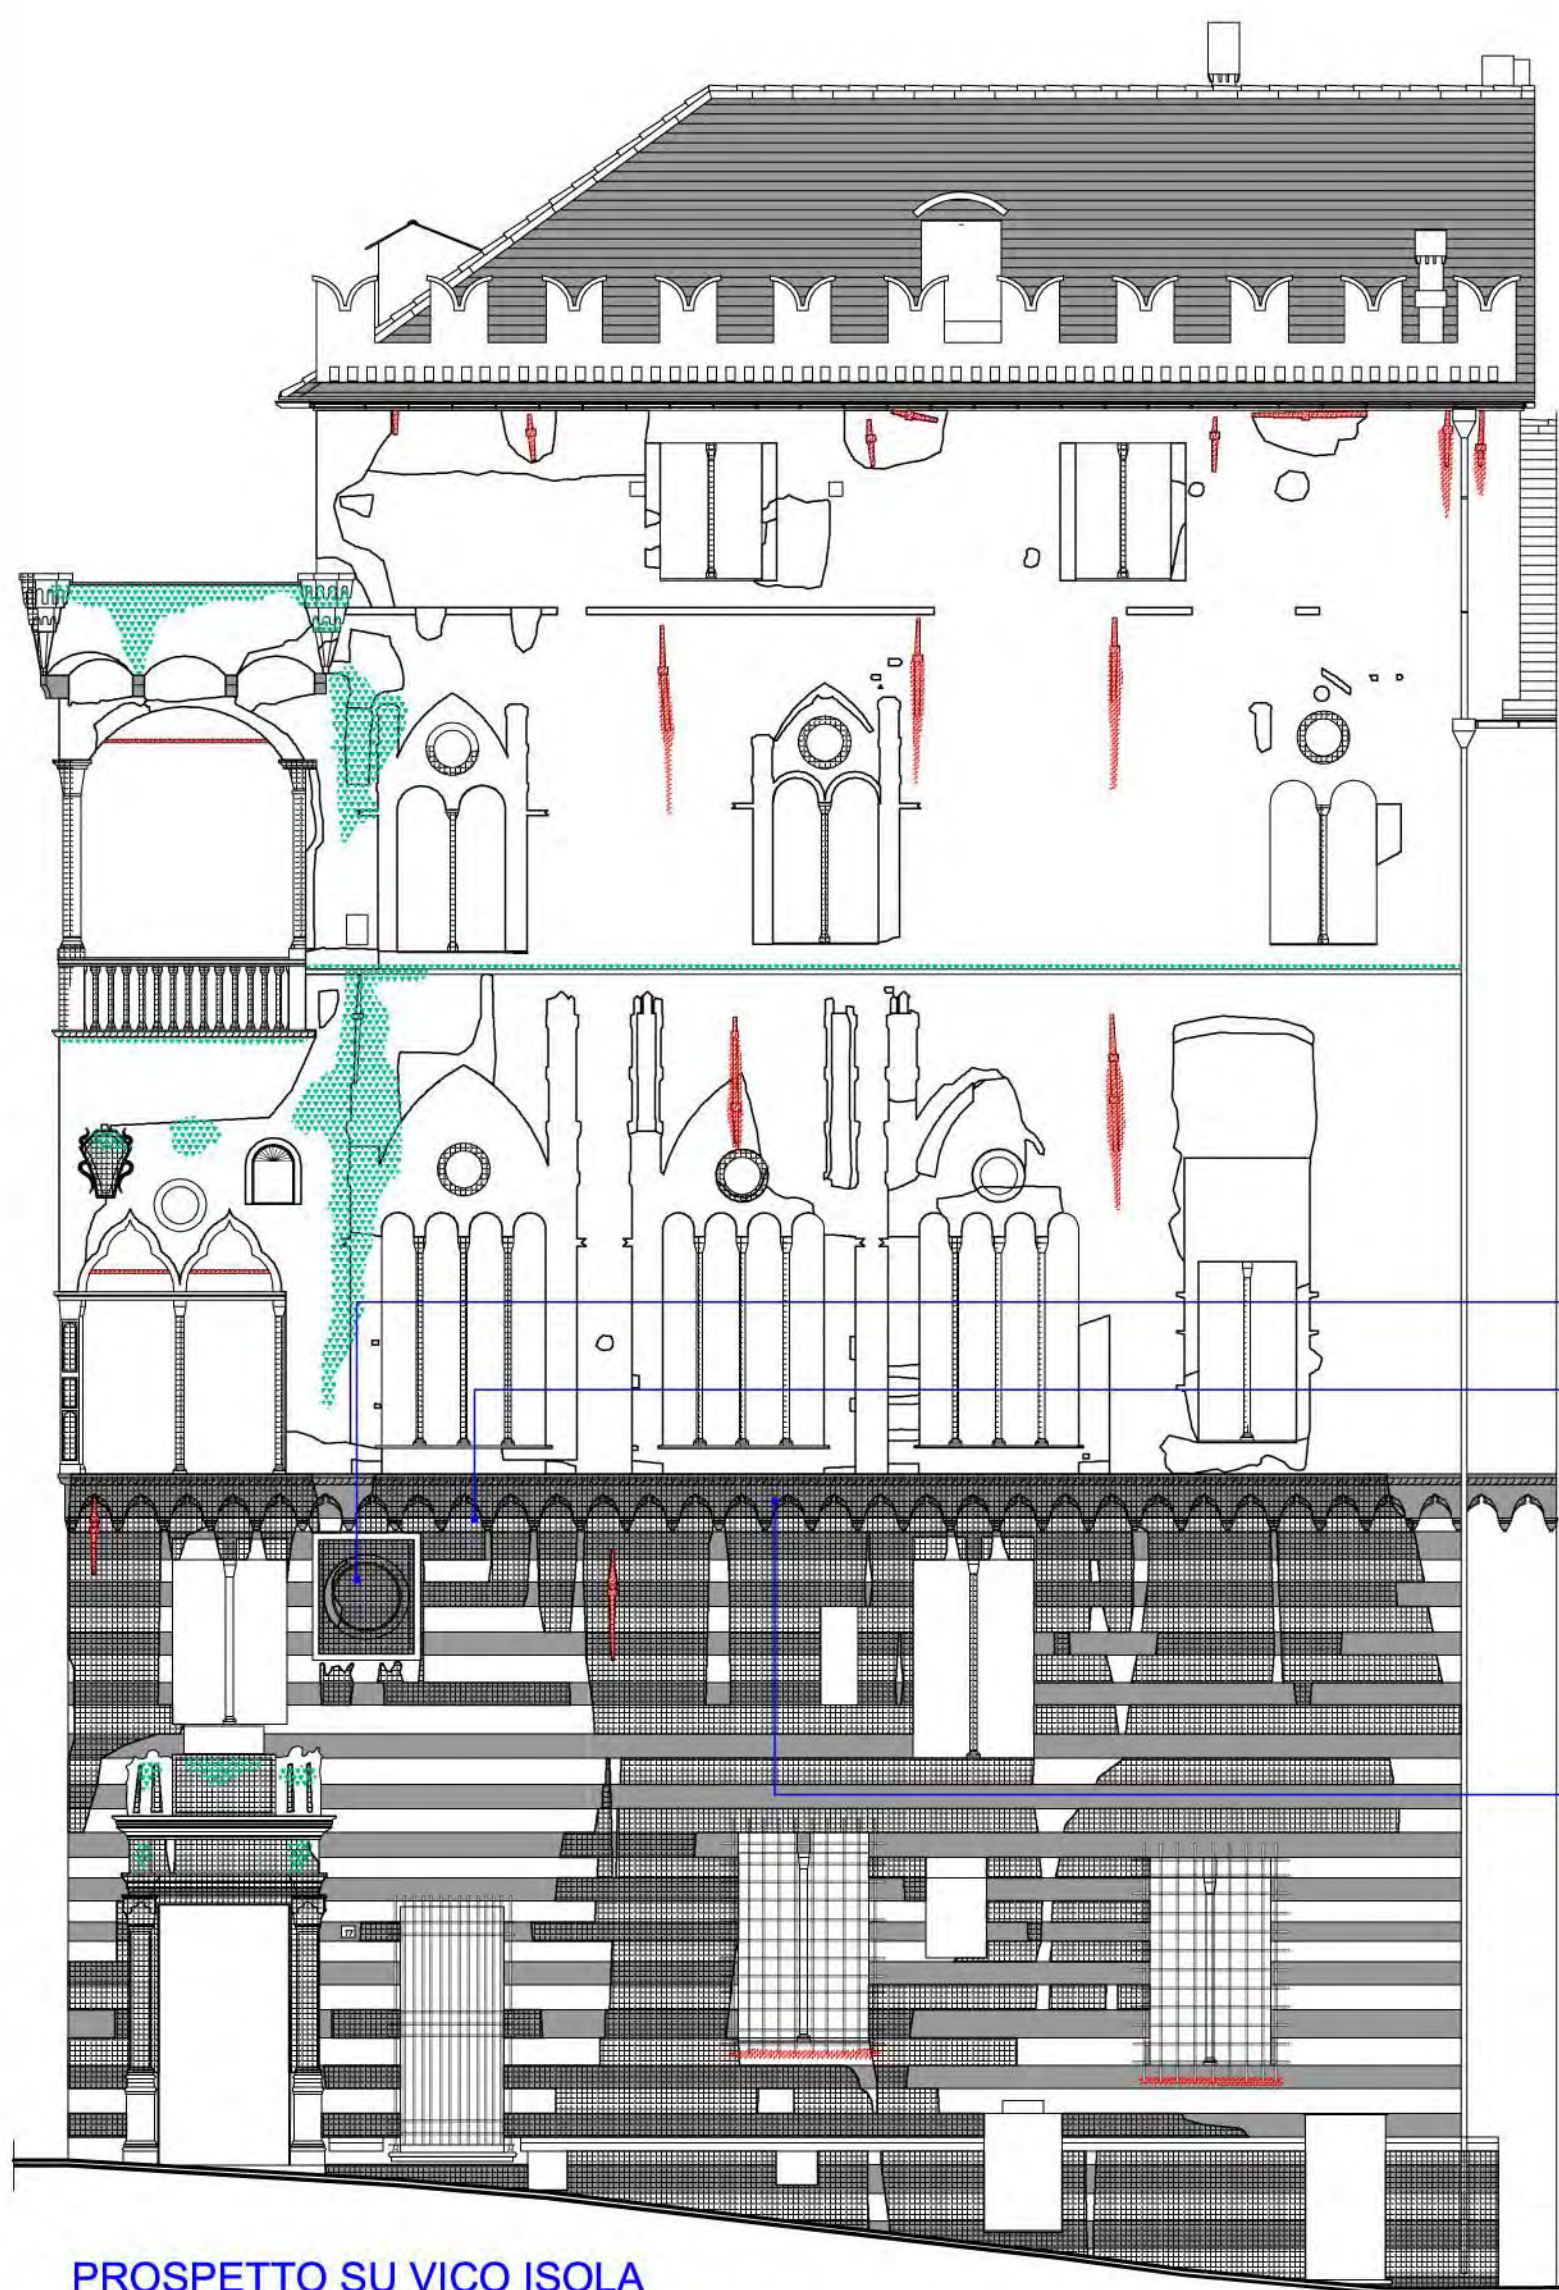

PROSPETTO SU VICO ISOLA

0 1 2 3 4 5 10 mt.

- NOTA:
- (1) PULITURA MEDIANTE TRATTAMENTO BIOCIDA SU TUTTE LE SUPERFICI DEL PROSPETTO, EFFETTUATO TRAMITE IDROLAVAGGIO A BASSA PRESSIONE ED APPLICAZIONE DI SALI DI AMMONIO QUATERNARI. RISCIAQUATURA E APPLICAZIONE DI ALGOPHASE (PROTETTIVO).
 - (2) IDROPULITURA A BASSA PRESSIONE PER ELIMINAZIONE DI DEPOSITO CARBONIOSO ESTESO A TUTTE LE SPERFICI DEL PROSPETTO

- LEGENDA
- 1 RIMOZIONE DI CROSTA NERA MEDIANTE IMPACCHI DI AMMONIO CARBONATO ED IN CASI DI MAGGIOR RESISTENZA DI EDTA SU POLPA DI CARTA A PIU' RIPRESE, SUCCESSIVA RIMOZIONE MANUALE MEDIANTE BISTURI. SULLE SUPERFICI PIANE RIMOZIONE MEDIANTE IDROSABBIATURA CON QUARZITE.
 - 2 DEGRADO BIOLOGICO (PRESENTE SU TUTTE LE SUPERFICI vedi NOTA 1)
 - 3 PRESENZA OSSIDO FERROSO, PULITURA MEDIANTE IDROLAVAGGIO E SPAZZOLATURA MANUALE. TRATTAMENTO DEGLI ELEMENTI IN FERRO MEDIANTE APPLICAZIONE DI ANTIOSSIDANTE (vedi NOTA 2).

RICHIEDENTI	Jonathan POGSON DORIA PAMPHILJ Gesine POGSON DORIA PAMPHILJ Piazza del Principe 4, 16126 Genova	FIRMA
OGGETTO DELL'INTERVENTO	RESTAURO E RISANAMENTO CONSERVATIVO DEI PROSPETTI DI PALAZZO DI ANDREA DORIA IN PIAZZA SAN MATTEO	9 dicembre 2003
LOCALIZZAZIONE DELL'INTERVENTO	PIAZZA SAN MATTEO CIV n° 17 GENOVA	
OGGETTO DELLA TAVOLA	PROSPETTO SU VICO ISOLA: INDIVIDUAZIONE DELLE FASI DI PULITURA DELLE SUPERFICI	TAVOLA N° ES D 11 scala: 1:100

PIETRO MONCAGATTO
architetto
via Trento 43/4 16145 Genova
tel 010 3106431 fax 010 3106433
e-mail: p.moncagatto@tin.it
collaboratori: arch. Andrea Mamone



ARCHIVIO GENERALE	ARCHIVIO SPECIALE	AGGIORNAMENTO	nome file
093	011	n° 01 del 27/01/04	093_ES_D_011



NOTE

- (1) INTERVENTO DI CONSOLIDAMENTO DELL'ARCHITRAVE IN PIETRA NERA CON INSERTO IN OTTONE COLLABORANTE AL SOSTEGNO

LEGENDA

- DEMOLIZIONE INTONACO ANNI '30
- DEMOLIZIONE INTONACO CEMENTIZIO
- INDIVIDUAZIONE ARCHITRAVI O PIANE DAVANZALI DI FINESTRE DA SOSTITUIRE
- FESSURAZIONI

RICHIEDENTI
Jonathan POGSON DORIA PAMPHILJ
Gesine POGSON DORIA PAMPHILJ
Piazza del Principe 4, 16126 Genova

FIRMA

OGGETTO DELL'INTERVENTO
RESTAURO E RISANAMENTO CONSERVATIVO
DEI PROSPETTI DI PALAZZO DI ANDREA
DORIA IN PIAZZA SAN MATTEO

09 dicembre 2003

LOCALIZZAZIONE DELL'INTERVENTO
PIAZZA SAN MATTEO CIV n° 17 GENOVA

OGGETTO DELLA TAVOLA
PROSPETTO SU SALITA ARCIVESCOVATO:
INDIVIDUAZIONE DELLE
DEMOLIZIONI O ABBASSAMENTI
DEGLI INTONACI, ARCHITRAVI DA
SOSTITUIRE, FESSURAZIONI

TAVOLA N°
ES D 12
scala: 1:100

PIETRO MONCAGATTO
architetto
via Trento 43/4 16145 Genova
tel 010 3106431 fax 010 3106433
e-mail: p.moncagatto@tin.it
collaboratori: arch. Andrea Mamone





ARCHIVIO GENERALE
093

ARCHIVIO SPECIALE
011

AGGIORNAMENTO
n° 01 del 27/01/04

nome file
093_ES_D_012

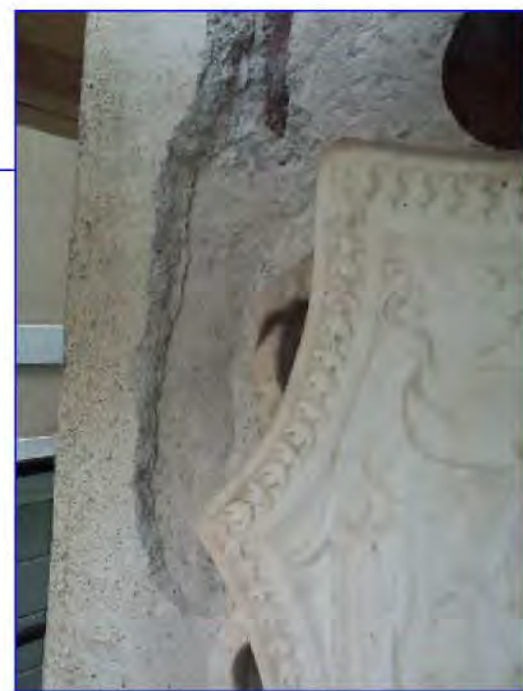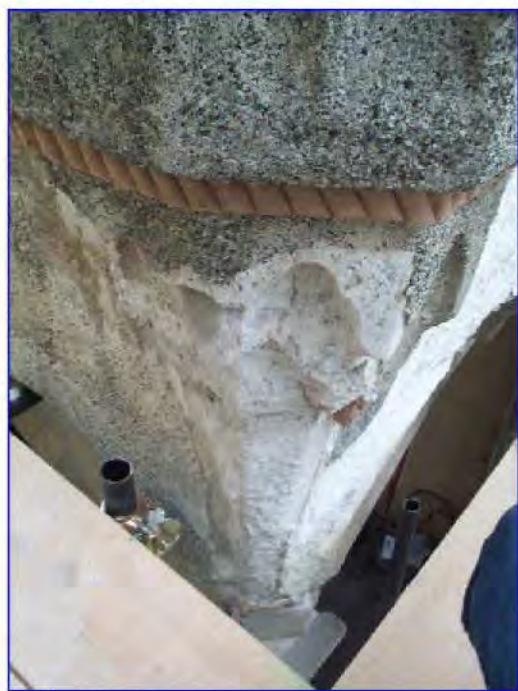

NOTE

- (1) INTERVENTO DI CONSOLIDAMENTO DELL'ARCHITRAVE IN ARDESIA CON INSERTO IN OTTONE COLLABORANTE AL SOSTEGNO

LEGENDA

- DEMOLIZIONE INTONACO ANNI '30
- DEMOLIZIONE INTONACO CEMENTIZIO
- INDIVIDUAZIONE ARCHITRAVI O PIANE DAVANZALI DI FINESTRE DA SOSTITUIRE
- FESSURAZIONI

RICHIEDENTI Jonathan POGSON DORIA PAMPHILJ
Gesine POGSON DORIA PAMPHILJ
Piazza del Principe 4, 16126 Genova

OGGETTO DELL'INTERVENTO RESTAURO E RISANAMENTO CONSERVATIVO
DEI PROSPETTI DI PALAZZO DI ANDREA
DORIA IN PIAZZA SAN MATTEO

LOCALIZZAZIONE DELL'INTERVENTO PIAZZA SAN MATTEO CIV n° 17 GENOVA

OGGETTO DELLA TAVOLA PROSPETTO SU VICO ISOLA:
INDIVIDUAZIONE DELLE
DEMOLIZIONI O ABBASSAMENTI
DEGLI INTONACI, ARCHITRAVI DA
SOSTITUIRE, FESSURAZIONI

TAVOLA N°
ES D 13
scala: 1:100

PIETRO MONCAGATTO
architetto
via Trento 43/4 16145 Genova
tel 010 3106431 fax 010 3106433
e-mail: p.moncagatto@tin.it
collaboratori: arch. Andrea Mamone



ARCHIVIO GENERALE ARCHIVIO SPECIALE AGGIORNAMENTO nome file
093 011 n° 01 del 19/01/04 093_ES_D_013



PROSPETTO SU SALITA ARCIVESCOVATO

0 1 2 3 4 5 10 mt.



NOTE: SU TUTTI GLI ELEMENTI LAPIDEI STESURA DI SILICATO DI ETILE

LEGENDA

-  RIPRESA DELLO STRATO SUPERFICIALE SU INTONACO CEMENTIZIO ESISTENTE, PREVIA RASCHIATURA E LIEVE ABBASSAMENTO DEL SUPPORTO
-  RIFACIMENTO COMPLETO DELL'INTONACO PRECEDENTEMENTE DEMOLITO CON INTONACO A BASE DI CALCE EFFETTUATO A PIU' RIPRESE FINITO CON GRASSELLO DI CALCE E SABBIA SETACCIATA, CON EVENTUALE AGGIUNTA DI POLVERE DI MARMO
-  STUCCATURA DELLE CAVILLATURE, PREVIO TRATTAMENTO CON LATTE DI CALCE (CONSOLIDANTE), LEGGERMENTE PIGMENTATO, EFFETTUATO IN TRE RIPRESE PREVIA BAGNATURA DEL SUPPORTO
-  RIPRESA DELL'INTONACO CON PASTA DI CALCE E INERTE A GRANULOMETRIA FINE COME FONDO DI PREPARAZIONE ALLA RIPRESA DELLE DECORAZIONI, LEGGERMENTE PIGMENTATO CON PIGMENTO MINERALE.
-  RIPRESA DELL'INTONACO ORIGINARIO NELLE ZONE DILAVATE ESEGUITO IN DUE RIPRESE FINITO CON GRASSELLO DI CALCE E INERTE A GRANULOMETRIA OMOGENEA ALL'ORIGINARIO '400
-  DEMOLIZIONE DI INTONACO CEMENTIZIO ESISTENTE, ESEGUITO NELLA SPERANZA DI RINTRACCIARE L'INTONACO '400 ORIGINARIO. SUCCESSIVA RICOSTRUZIONE DELL'INTONACO CON MALTA DI CALCE IDRAULICA PREMISCELATA
-  INIEZIONI DI LEDAN O LEIT, MALTE PREMISCELATE PER CONSOLIDAMENTO

RICHIEDENTI Jonathan POGSON DORIA PAMPHILJ
Gesine POGSON DORIA PAMPHILJ
Piazza del Principe 4, 16126 Genova

FIRMA

OGGETTO DELL'INTERVENTO RESTAURO E RISANAMENTO CONSERVATIVO
DEI PROSPETTI DI PALAZZO DI ANDREA DORIA IN PIAZZA SAN MATTEO

09 dicembre 2003

LOCALIZZAZIONE DELL'INTERVENTO PIAZZA SAN MATTEO CIV n° 17 GENOVA

OGGETTO DELLA TAVOLA PROSPETTO SU SALITA ARCIVESCOVATO:
INDIVIDUAZIONE DELLE FASI DI CONSOLIDAMENTO, RAPPEZZO E FINITURA DEGLI INTONACI

TAVOLA N°

ES D 14

scala: 1:100



PIETRO MONCAGATTO

architetto
via Trento 43/4 16145 Genova
tel 010 3106431 fax 010 3106433
e-mail: p.moncagatto@tin.it
collaboratori: arch. Andrea Mamone



ARCHIVIO GENERALE ARCHIVIO SPECIALE AGGIORNAMENTO nome file

093 011 n°01 del 27/01/04 093_ES_D_014

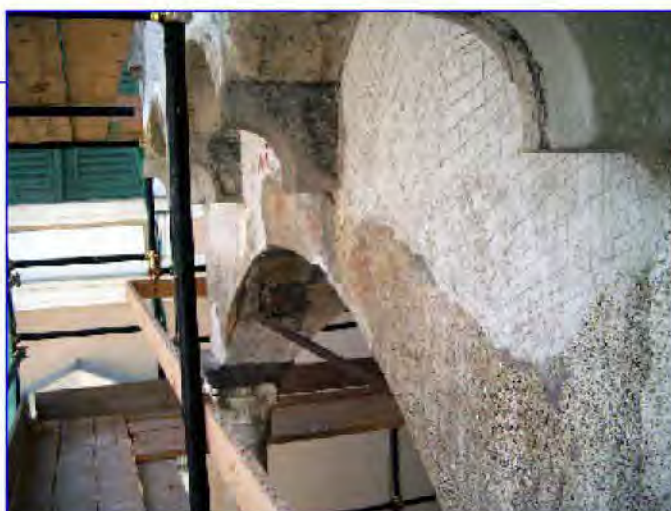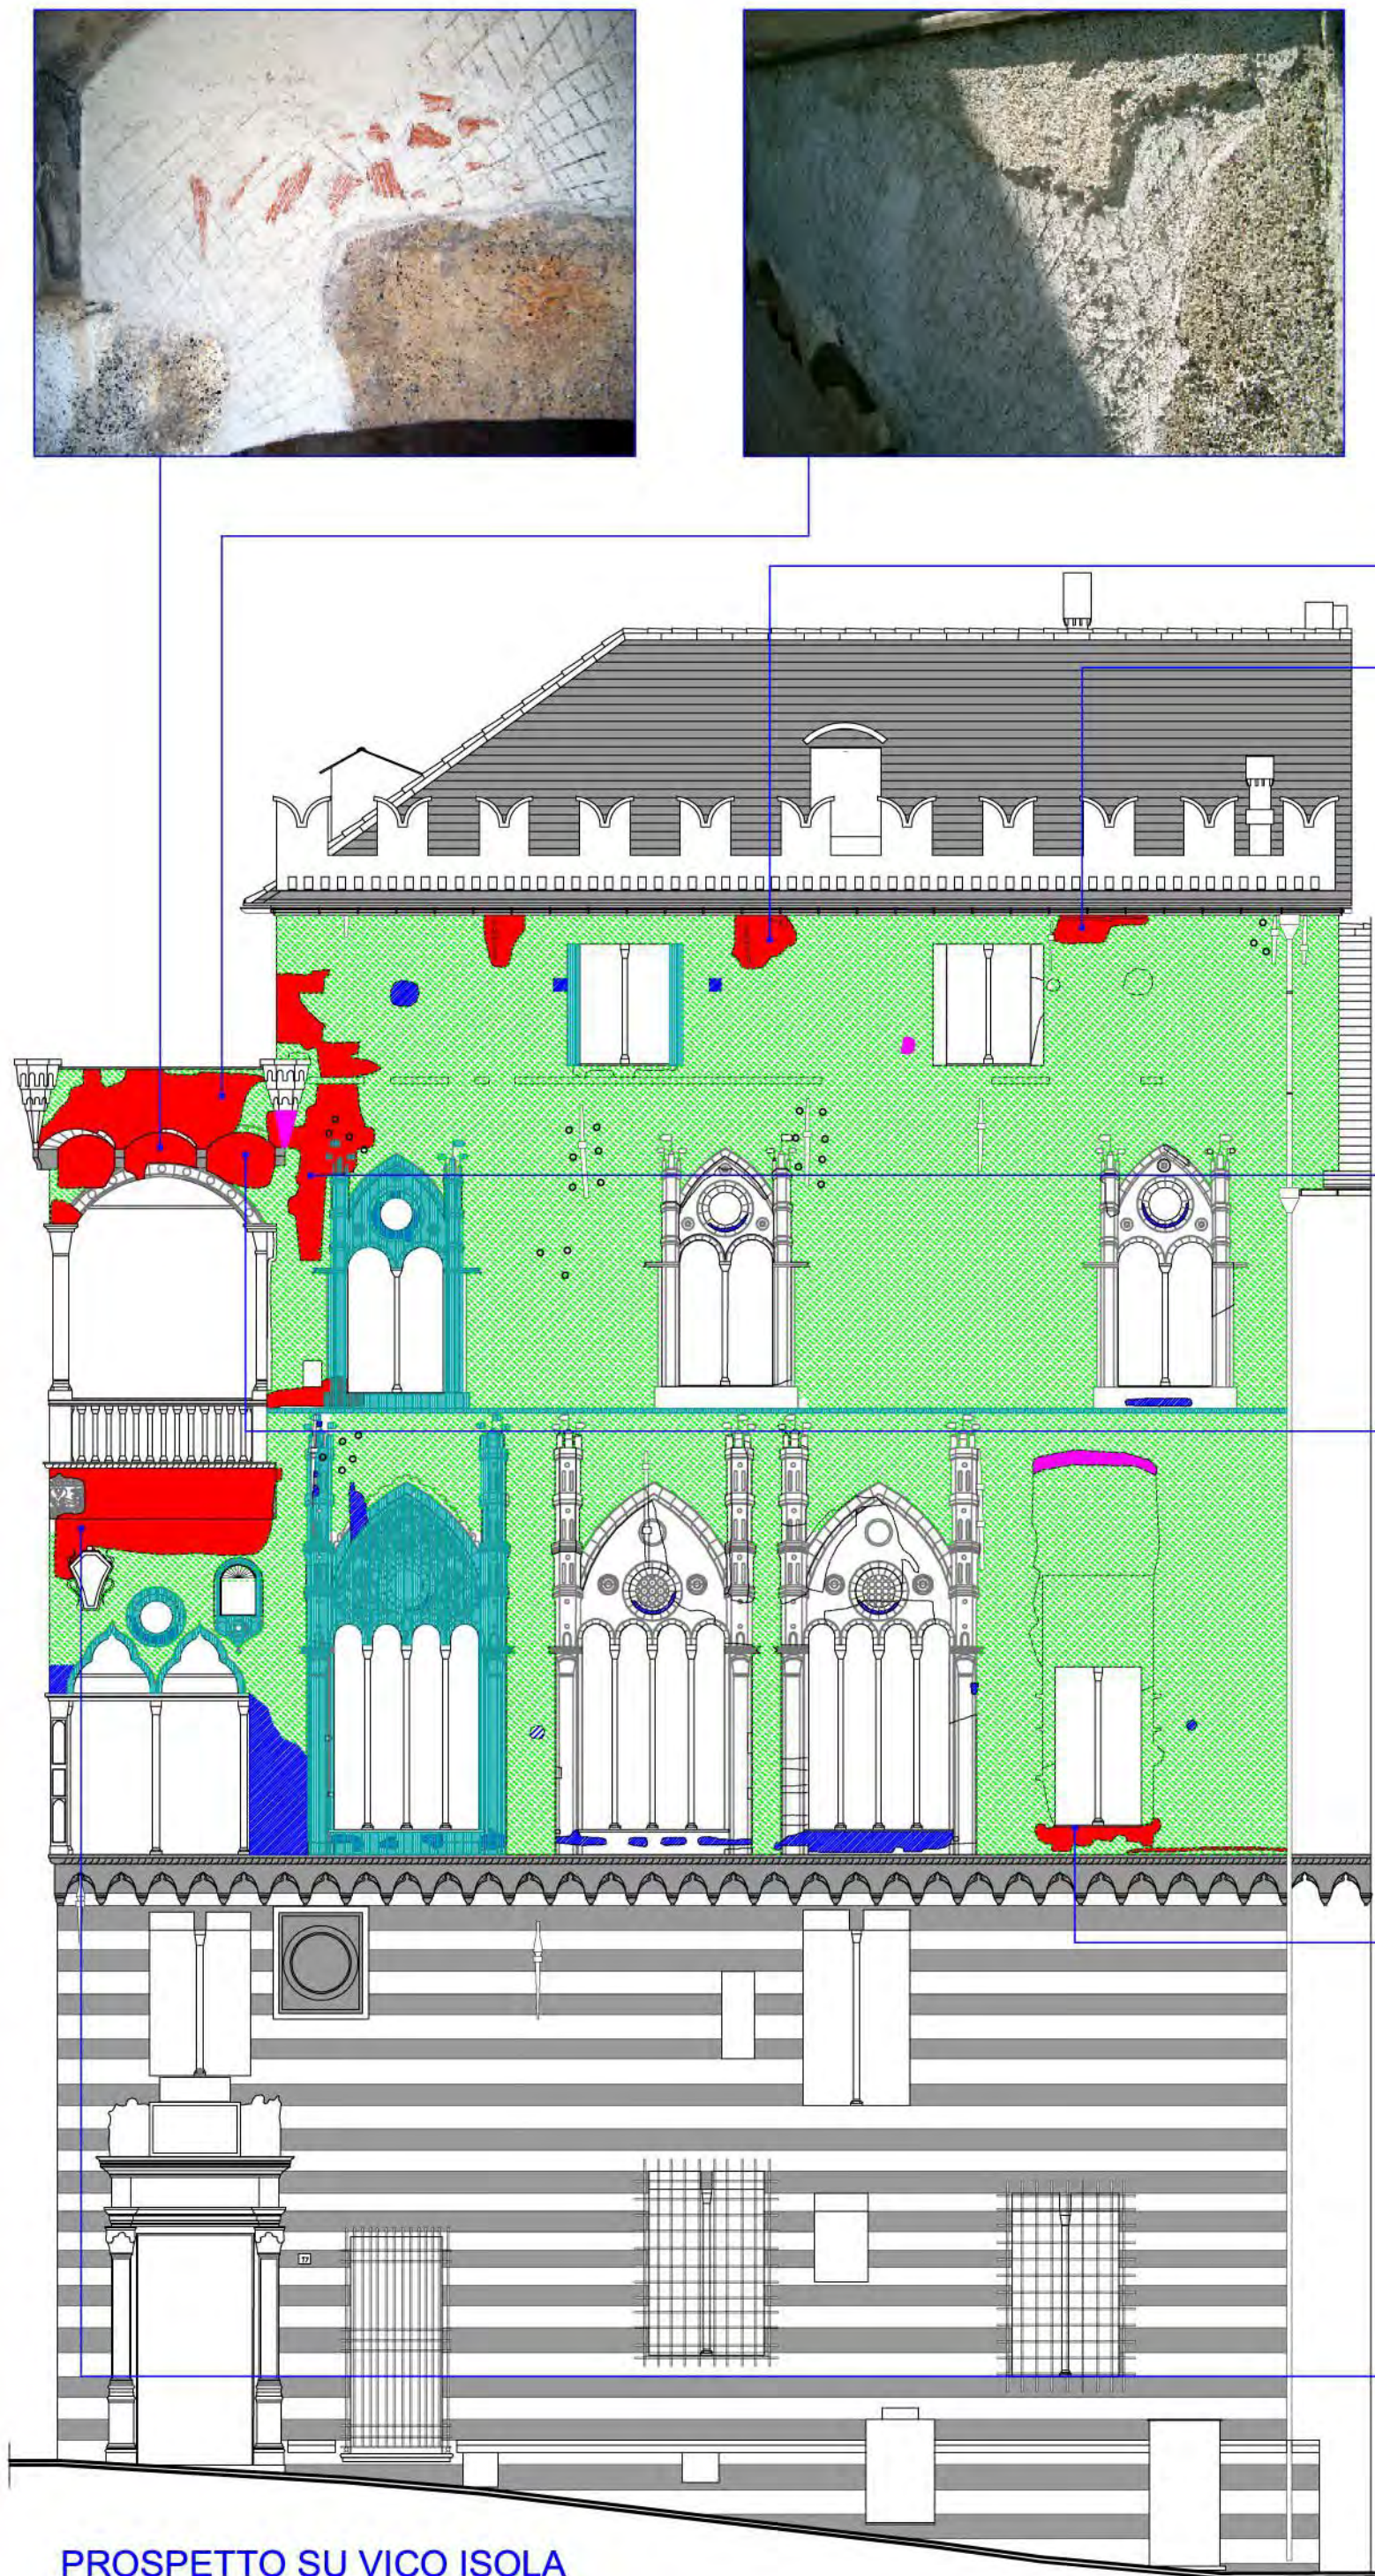

NOTE: SU TUTTI GLI ELEMENTI LAPIDEI STESURA DI SILICATO DI ETILE

LEGENDA

- 1  RIPRESA DELLO STRATO SUPERFICIALE SU INTONACO CEMENTIZIO ESISTENTE, PREVIA RASCHIATURA E LIEVE ABBASSAMENTO DEL SUPPORTO
- 2  RIFACIMENTO COMPLETO DELL'INTONACO PRECEDENTEMENTE DEMOLITO CON INTONACO A BASE DI CALCE EFFETTUATO A PIU' RIPRESE FINITO CON GRASSELLO DI CALCE E SABBIA SETACCIATA, CON EVENTUALE AGGIUNTA DI POLVERE DI MARMO
- 3  STUCCATURA DELLE CAVILLATURE, PREVIO TRATTAMENTO CON LATTE DI CALCE (CONSOLIDANTE), LEGGERMENTE PIGMENTATO, EFFETTUATO IN TRE RIPRESE PREVIA BAGNATURA DEL SUPPORTO
- 4  RIPRESA DELL'INTONACO CON PASTA DI CALCE E INERTE A GRANULOMETRIA FINE COME FONDO DI PREPARAZIONE ALLA RIPRESA DELLE DECORAZIONI, LEGGERMENTE PIGMENTATO CON PIGMENTO MINERALE.
- 5  RIPRESA DELL'INTONACO ORIGINARIO NELLE ZONE DILAVATE ESEGUITO IN DUE RIPRESE FINITO CON GRASSELLO DI CALCE E INERTE A GRANULOMETRIA OMOGENEA ALL'ORIGINARIO '400
- 6  DEMOLIZIONE DI INTONACO CEMENTIZIO ESISTENTE, ESEGUITO NELLA SPERANZA DI RINTRACCIARE L'INTONACO '400 ORIGINARIO. SUCCESSIVA RICOSTRUZIONE DELL'INTONACO CON MALTA DI CALCE IDRAULICA PREMISCELATA
- 7  INIEZIONI DI LEDAN O LEIT, MALTE PREMISCELATE PER CONSOLIDAMENTO

RICHIEDENTI Jonathan POGSON DORIA PAMPHILJ Gesine POGSON DORIA PAMPHILJ
Piazza del Principe 4, 16126 Genova FIRMA

OGGETTO DELL'INTERVENTO RESTAURO E RISANAMENTO CONSERVATIVO DEI PROSPETTI DI PALAZZO DI ANDREA DORIA IN PIAZZA SAN MATTEO 09 dicembre 2003


LOCALIZZAZIONE DELL'INTERVENTO PIAZZA SAN MATTEO CIV n° 17 GENOVA

OGGETTO DELLA TAVOLA PROSPETTO SU VICO ISOLA: INDIVIDUAZIONE DELLE FASI DI CONSOLIDAMENTO, RAPPEZZO E FINITURA DEGLI INTONACI TAVOLA N° ES D 15
scala: 1:100

PIETRO MONCAGATTO
architetto
via Trento 43/4 16145 Genova
tel 010 3106431 fax 010 3106433
e-mail: p.moncagatto@tin.it
collaboratori: arch. Andrea Mamone



ARCHIVIO GENERALE ARCHIVIO SPECIALE AGGIORNAMENTO nome file
093 011 n°01 del 27/01/04 093_ES_D_015

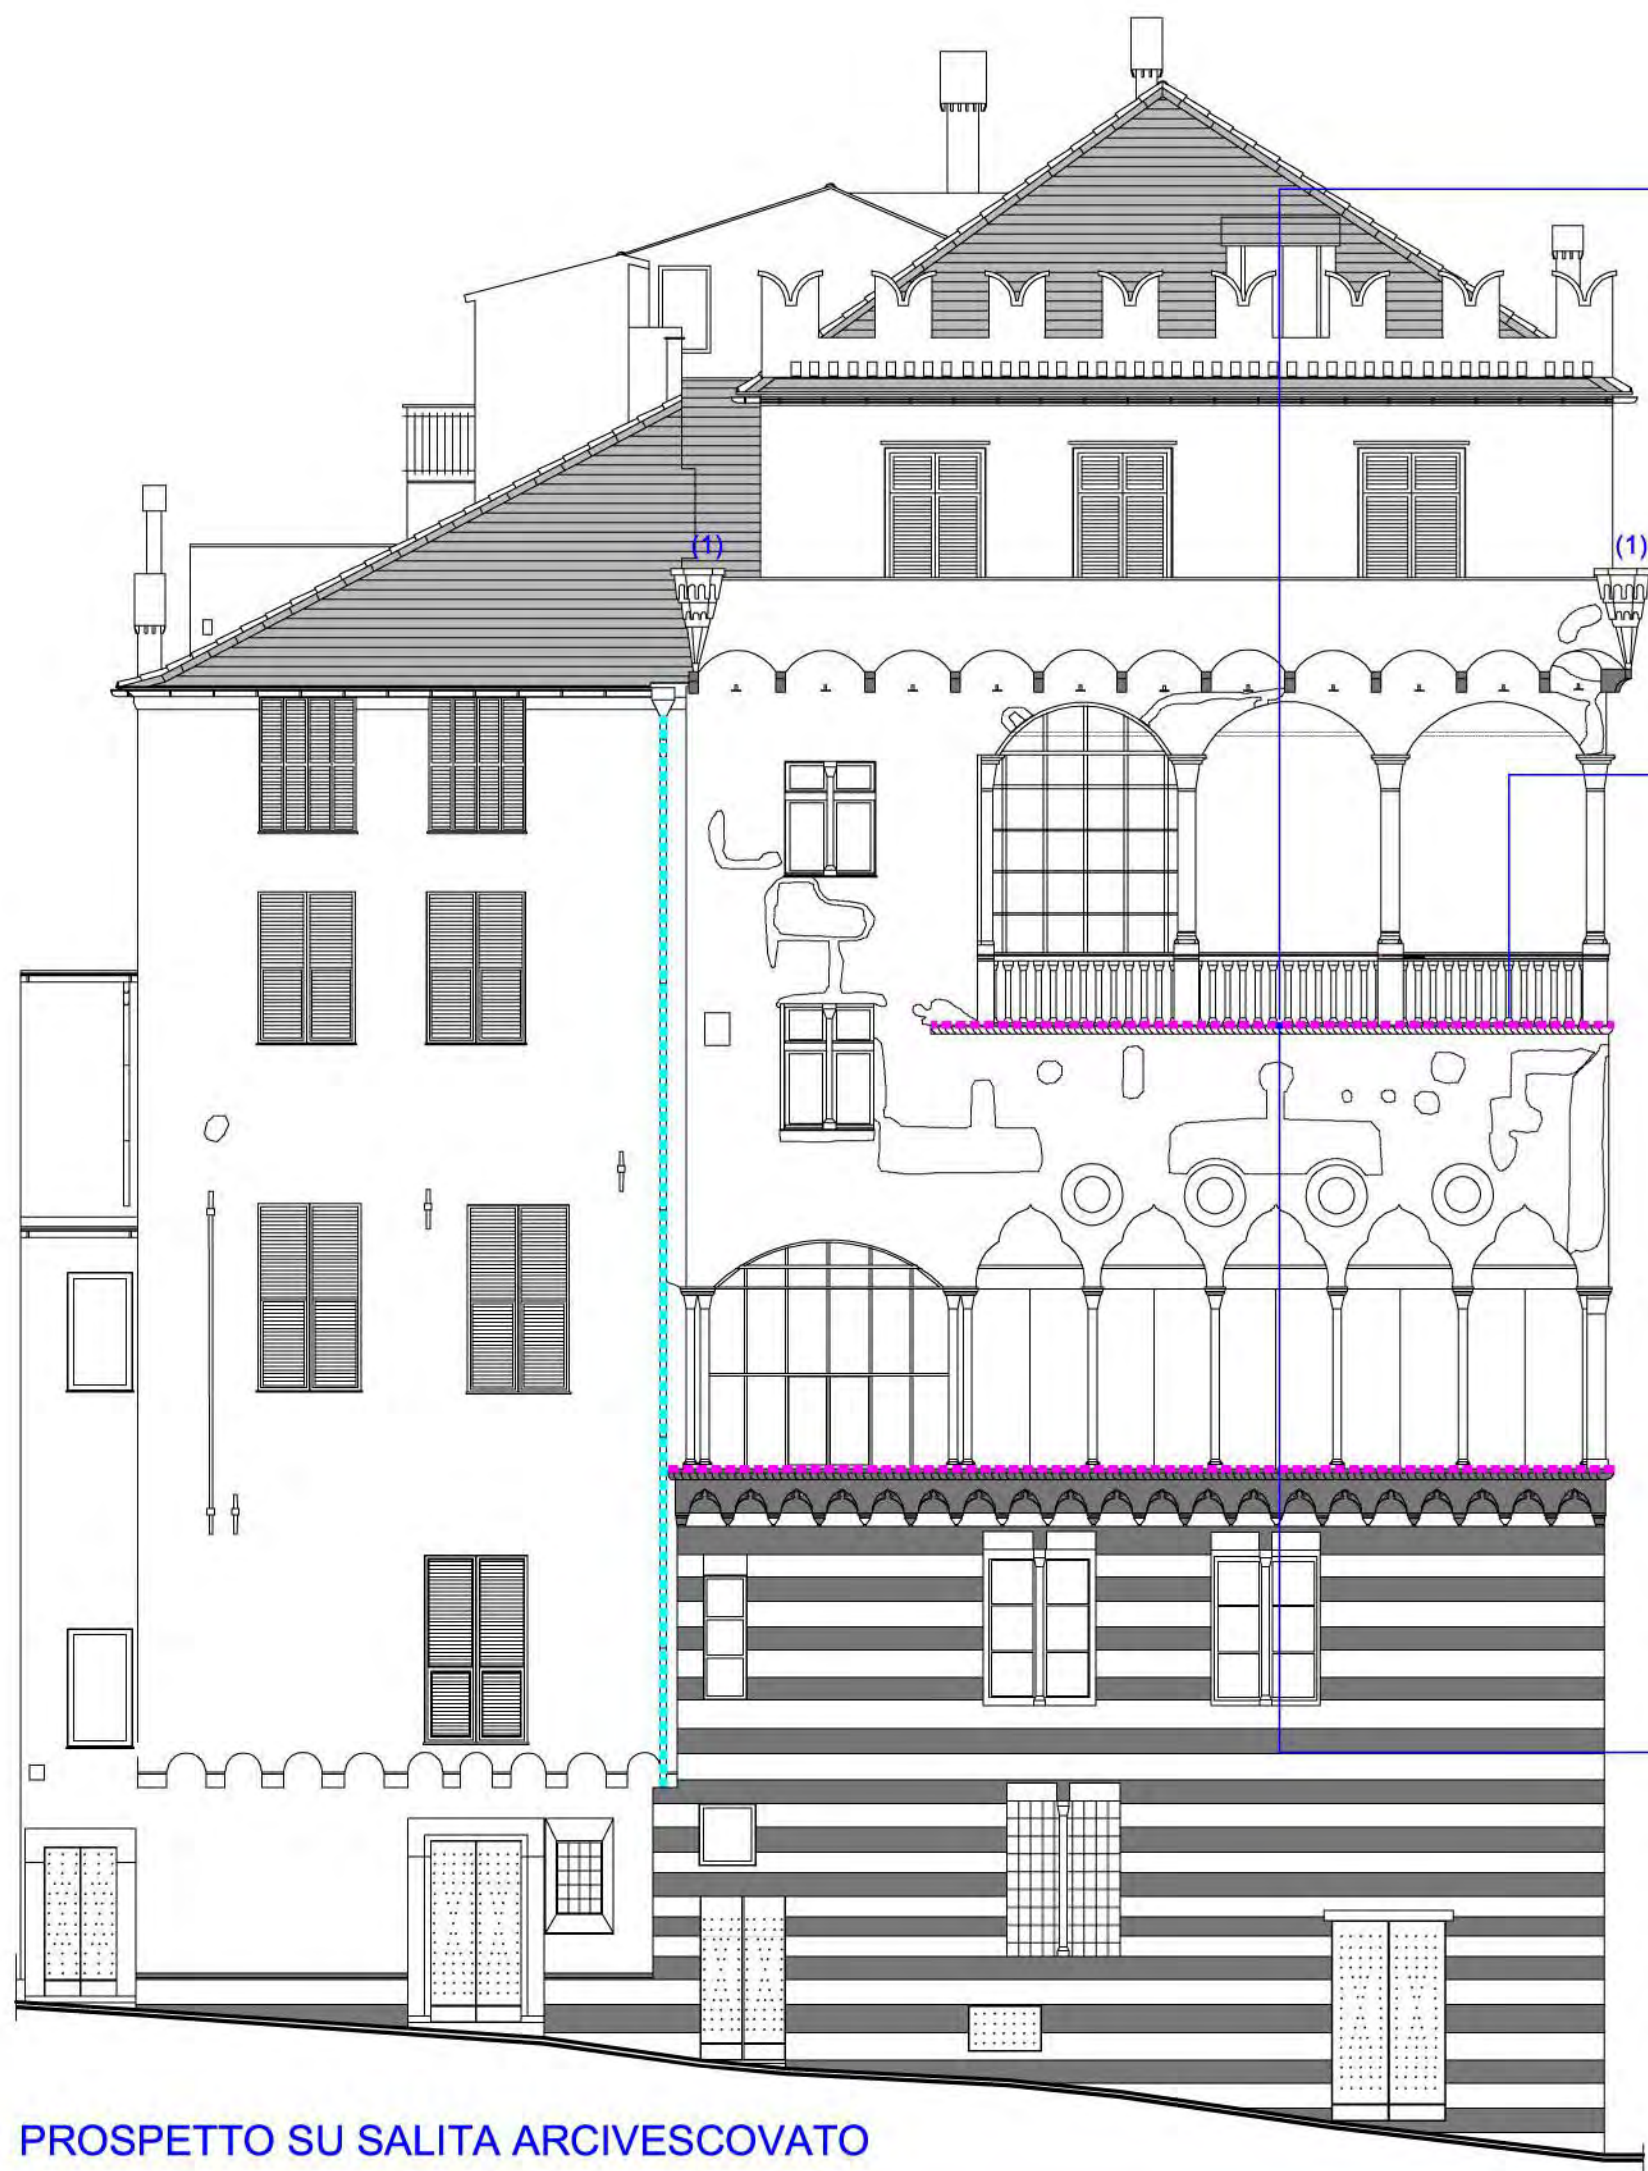

PROSPETTO SU SALITA ARCIVESCOVATO



NOTE

(1) PULIZIA E IMPERMEABILIZZAZIONE DELL'INTERNO DELLA FIORIERA
MEDIANTE APPLICAZIONE DI MALTA IMPERMEABILIZZANTE A BASE CEMENTIZIA

LEGENDA

MESSA IN OPERA DI LASTRA DI PROTEZIONE IN PIOMBO


SILICATO DI ETILE STESO IN UNA RIPRESA

SOSTITUZIONE PLUVIALI - GRONDAIE

RICHIEDENTI	Jonathan POGSON DORIA PAMPHILJ Gesine POGSON DORIA PAMPHILJ Piazza del Principe 4, 16126 Genova	FIRMA
OGGETTO DELL'INTERVENTO	RESTAURO E RISANAMENTO CONSERVATIVO DEI PROSPETTI DI PALAZZO DI ANDREA DORIA IN PIAZZA SAN MATTEO	09 dicembre 2003
LOCALIZZAZIONE DELL'INTERVENTO	PIAZZA SAN MATTEO CIV n° 17 GENOVA	
OGGETTO DELLA TAVOLA	PROSPETTO SU SALITA ARCIVESCOVATO INDIVIDUAZIONE DEGLI INTERVENTI SUGLI ELEMENTI ARCHITETTONICI DI PROTEZIONE PASSIVA	TAVOLA N° ES D 16 scala: 1:100

PIETRO MONCAGATTO
architetto
via Trento 43/4 16145 Genova
tel 010 3106431 fax 010 3106433
e-mail: p.moncagatto@tin.it
collaboratori: arch. Andrea Mamone



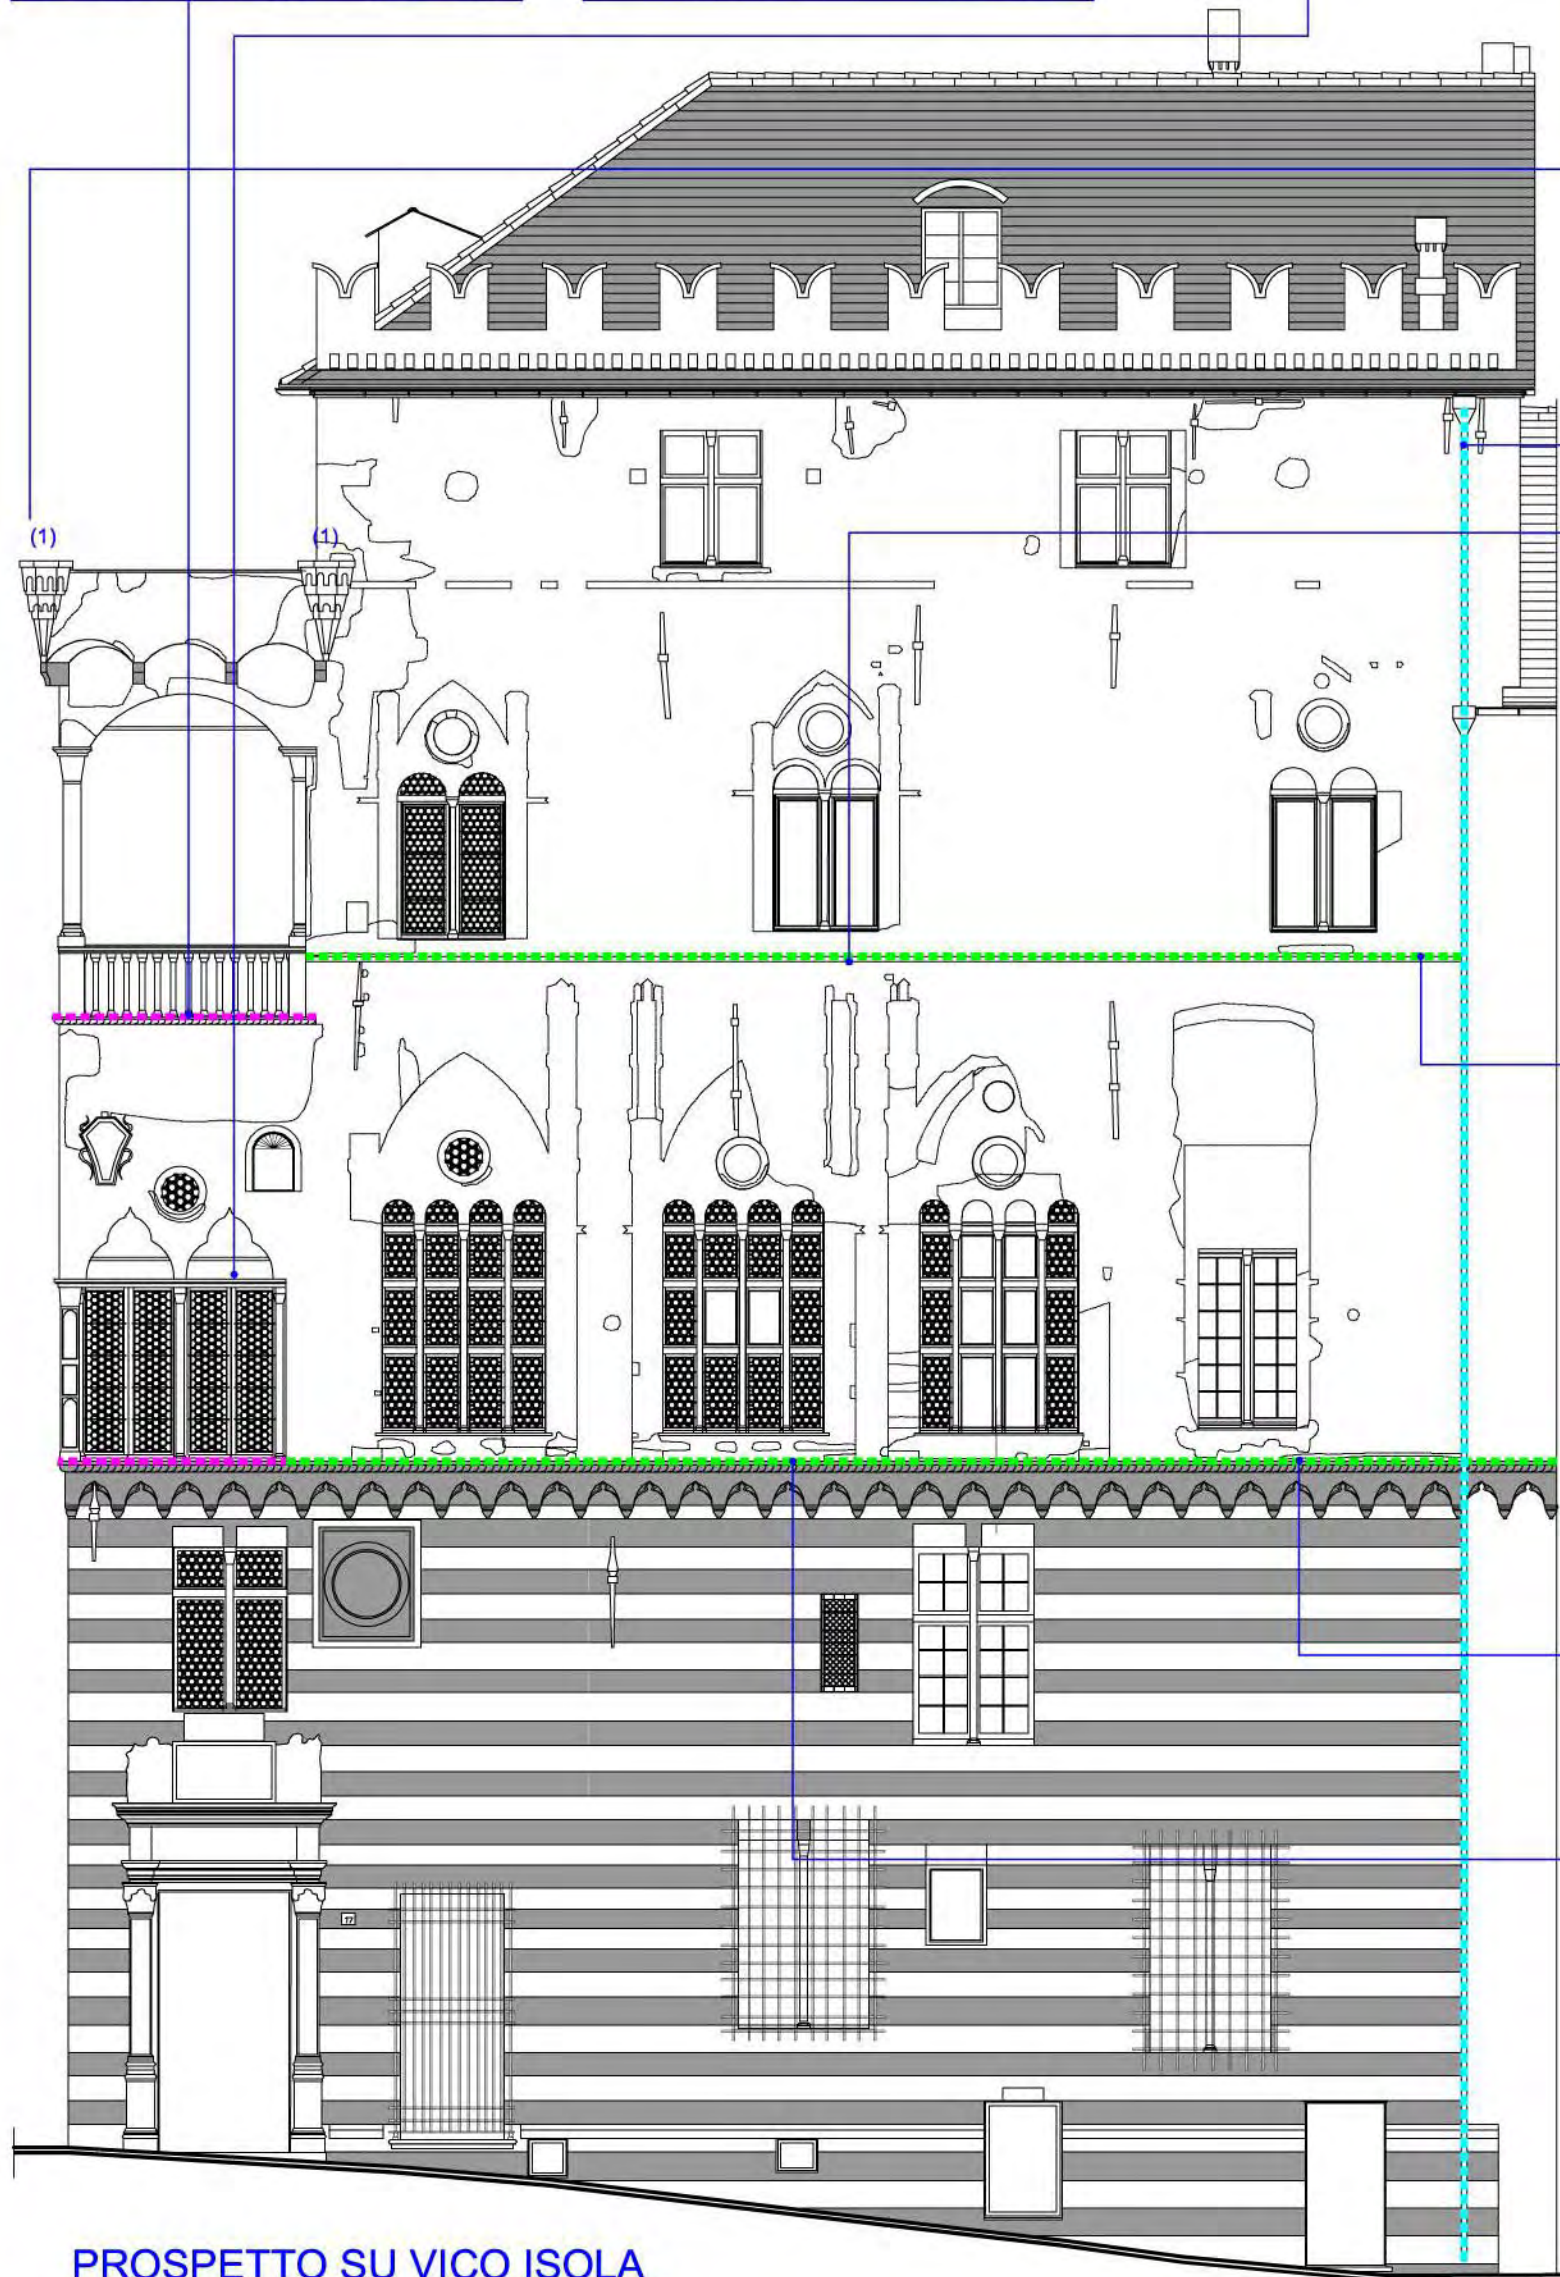

PROSPETTO SU VICO ISOLA

0 1 2 3 4 5 10 mt.



NOTE

- (1) PULIZIA E IMPERMEABILIZZAZIONE DELL'INTERNO DELLA FIORIERA
MEDIANTE APPLICAZIONE DI MALTA IMPERMEABILIZZANTE A BASE CEMENTIZIA

LEGENDA

- MESSA IN OPERA DI LASTRA DI PROTEZIONE IN PIOMBO
SILICATO DI ETILE STESO IN UNA RIPRESA
SOSTITUZIONE PLUVIALI - GRONDAIE

RICHIEDENTI

Jonathan POGSON DORIA PAMPHILJ
Gesine POGSON DORIA PAMPHILJ
Piazza del Principe 4, 16126 Genova

FIRMA

OGGETTO DELL'INTERVENTO

RESTAURO E RISANAMENTO CONSERVATIVO
DEI PROSPETTI DI PALAZZO DI ANDREA
DORIA IN PIAZZA SAN MATTEO

09 dicembre 2003

LOCALIZZAZIONE DELL'INTERVENTO

PIAZZA SAN MATTEO CIV n° 17 GENOVA

OGGETTO DELLA TAVOLA

PROSPETTO SU VICO ISOLA
INDIVIDUAZIONE DEGLI INTERVENTI
SUGLI ELEMENTI ARCHITETTONICI DI
PROTEZIONE PASSIVA

TAVOLA N°

ES D 17

scala: 1:100

PIETRO MONCAGATTO

architetto
via Trento 43/4 16145 Genova
tel 010 3106431 fax 010 3106433
e-mail: p.moncagatto@tin.it
collaboratori: arch. Andrea Mamone

ARCHIVIO GENERALE

093

ARCHIVIO SPECIALE

011


AGGIORNAMENTO

n° 01 del 23/01/04

nome file

093_ES_D_017



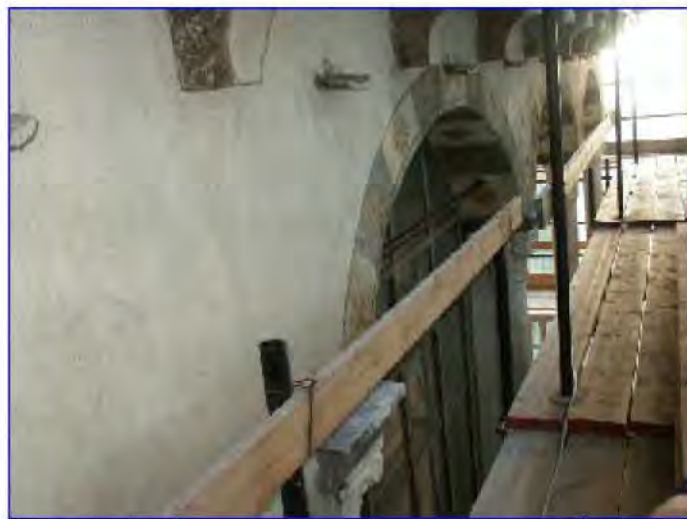

PROSPETTO SU SALITA ARCIVESCOVATO

0 1 2 3 4 5 10 mt.

NOTE:

Le fonti utilizzate per il reintegro delle decorazioni sono quelle storiche e documentali. In particolare i cartoni provenienti dal restauro effettuato negli anni '30, (attualmente conservati a Palazzo Rosso), sono stati riportati manualmente su supporto cartaceo lucido, e trasferiti sul paramento mediante tecnica dello spolvero. Le verifiche sono state effettuate attraverso tecniche di diagnostica come luce radente, documentazione fotografica, restituzione grafica digitale.


- (1) I SOTTOARCHI DEI DUE LOGGIATI E DEL PARAPETTO DELLA BALCONATA SONO CARATTERIZZATI DALLA PRESENZA DI DECORAZIONE A FASCE ALTERNATE BICROME, PROSECUZIONE DEL MOTIVO RIPORTATO SUI PROSPETTI, TALVOLTA ARRICCHITO DALL'INSERIMENTO DI DECORAZIONI FLOREALI. DI TALE DECORAZIONE SONO CONSERVATE ALCUNE TRACCE DELL'ORIGINALE, TALVOLTA CON PRESENZA DI INTONACO E RIDIPINTURE DEGLI ANNI '30. I SOTTOARCHI SONO STATI TRATTATI CON LE STESSE TECNICHE UTILIZZATE PER I PROSPETTI.

LEGENDA

	tipo di supporto	modalità di intervento
1	DECORAZIONE ORIGINARIA VISIBILE	Reintegro mediante velatura a pennello, con stesura di silicato di potassio pigmentato
2	DECORAZIONE ORIGINARIA TRACCE	Reintegro mediante velatura a pennello, con stesura di silicato di potassio pigmentato
3	DECORAZIONE ANNI '30' VISIBILE	Reintegro mediante velatura a pennello, con stesura di silicato di potassio pigmentato
4	DECORAZIONE ANNI '30' TRACCE	Reintegro mediante velatura a pennello apii riprese, con stesura di silicato di potassio pigmentato
5	DECORAZIONE MANCANTE	Velatura a pennello e patinatura a più riprese, previo consolidamento con silicato d'etile

RICHIEDENTI	Jonathan POGSON DORIA PAMPHILJ Gesine POGSON DORIA PAMPHILJ Piazza del Principe 4, 16126 Genova	FIRMA
OGGETTO DELL'INTERVENTO	RESTAURO E RISANAMENTO CONSERVATIVO DEI PROSPETTI DI PALAZZO DI ANDREA DORIA IN PIAZZA SAN MATTEO	9 dicembre 2003
LOCALIZZAZIONE DELL'INTERVENTO	PIAZZA SAN MATTEO CIV n° 17 GENOVA	
OGGETTO DELLA TAVOLA	PROSPETTO SU SALITA ALL'ARCIVESCOVATO: DESCRIZIONE DELLA TECNICA DI PITTURAZIONE ADOTTATA, FASI DI LAVORAZIONE E PRODOTTI UTILIZZATI, IN RELAZIONE AL SUPPORTO ED ALLO STATO DI CONSERVAZIONE	TAVOLA N° ES D 18 scala: 1:100

PIETRO MONCAGATTO
architetto
via Trento 43/4 16145 Genova
tel 010 3106431 fax 010 3106433
e-mail: p.moncagatto@tin.it
collaboratori: arch. Andrea Mamone

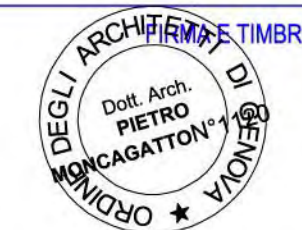

ARCHIVIO GENERALE	ARCHIVIO SPECIALE	AGGIORNAMENTO	nome file
093	011	n° 01 del 23/01/04	093_011_ES_D_018



PROSPETTO SU VICO ISOLA

0 1 2 3 4 5 10 mt.



NOTE:

Le fonti utilizzate per il reintegro delle decorazioni sono quelle storiche e documentali. In particolare i cartoni provenienti dal restauro effettuato negli anni '30, (attualmente conservati a Palazzo Rosso), sono stati riportati manualmente su supporto cartaceo lucido, e trasferiti sul paramento mediante tecnica dello spolvero. Le verifiche sono state effettuate attraverso tecniche di diagnostica come luce radente, documentazione fotografica, restituzione grafica digitale.

I SOTTOARCHI DEI DUE LOGGIATI E DEL PARAPETTO DELLA BALCONATA SONO CARATTERIZZATI DALLA PRESENZA DI DECORAZIONE A FASCE ALTERNATE BICROME, PROSECUZIONE DEL MOTIVO RIPORTATO SUI PROSPETTI, TALVOLTA ARRICCHITO DALL'INSERIMENTO DI DECORAZIONI FLOREALI.

DI TALE DECORAZIONE SONO CONSERVATE ALCUNE TRACCE DELL'ORIGINALE, TALVOLTA CON PRESENZA DI INTONACO E RIDIPINTURE DEGLI ANNI '30.

I SOTTOARCHI SONO STATI TRATTATI CON LE STESSA TECNICHE UTILIZZATE PER I PROSPETTI.

LEGENDA

	tipo di supporto	modalità di intervento
1	DECORAZIONE ORIGINARIA VISIBILE	Reintegro mediante velatura a pennello, con stesura di silicato di potassio pigmentato
2	DECORAZIONE ORIGINARIA TRACCE	Reintegro mediante velatura a pennello, con stesura di silicato di potassio pigmentato
3	DECORAZIONE ANNI '30' VISIBILE	Reintegro mediante velatura a pennello, con stesura di silicato di potassio pigmentato
4	DECORAZIONE ANNI '30' TRACCE	Reintegro mediante velatura a pennello apii riprese, con stesura di silicato di potassio pigmentato
5	DECORAZIONE MANCANTE	Velatura a pennello e patinatura a più riprese, previo consolidamento con silicato d'etile

RICHIEDENTI	Jonathan POGSON DORIA PAMPHILJ Gesine POGSON DORIA PAMPHILJ Piazza del Principe 4, 16126 Genova	FIRMA
-------------	---	-------

OGGETTO DELL'INTERVENTO	RESTAURO E RISANAMENTO CONSERVATIVO DEI PROSPETTI DI PALAZZO DI ANDREA DORIA IN PIAZZA SAN MATTEO	9 dicembre 2003
-------------------------	---	-----------------


LOCALIZZAZIONE DELL'INTERVENTO	PIAZZA SAN MATTEO CIV n° 17 GENOVA
--------------------------------	------------------------------------

OGGETTO DELLA TAVOLA	PROSPETTO SU VICO ISOLA: DESCRIZIONE DELLA TECNICA DI PITTURAZIONE ADOTTATA, FASI DI LAVORAZIONE E PRODOTTI UTILIZZATI, IN RELAZIONE AL SUPPORTO ED ALLO STATO DI CONSERVAZIONE	TAVOLA N° ES D 19 scala: 1:100
----------------------	---	---


PIETRO MONCAGATTO
architetto
via Trento 43/4 16145 Genova
tel 010 3106431 fax 010 3106433
e-mail: p.moncagatto@tin.it
collaboratori: arch. Andrea Mamone



ARCHIVIO GENERALE	ARCHIVIO SPECIALE	AGGIORNAMENTO	nome file
093	011	n° 01 del 23/01/04	093_011_ES_D_019

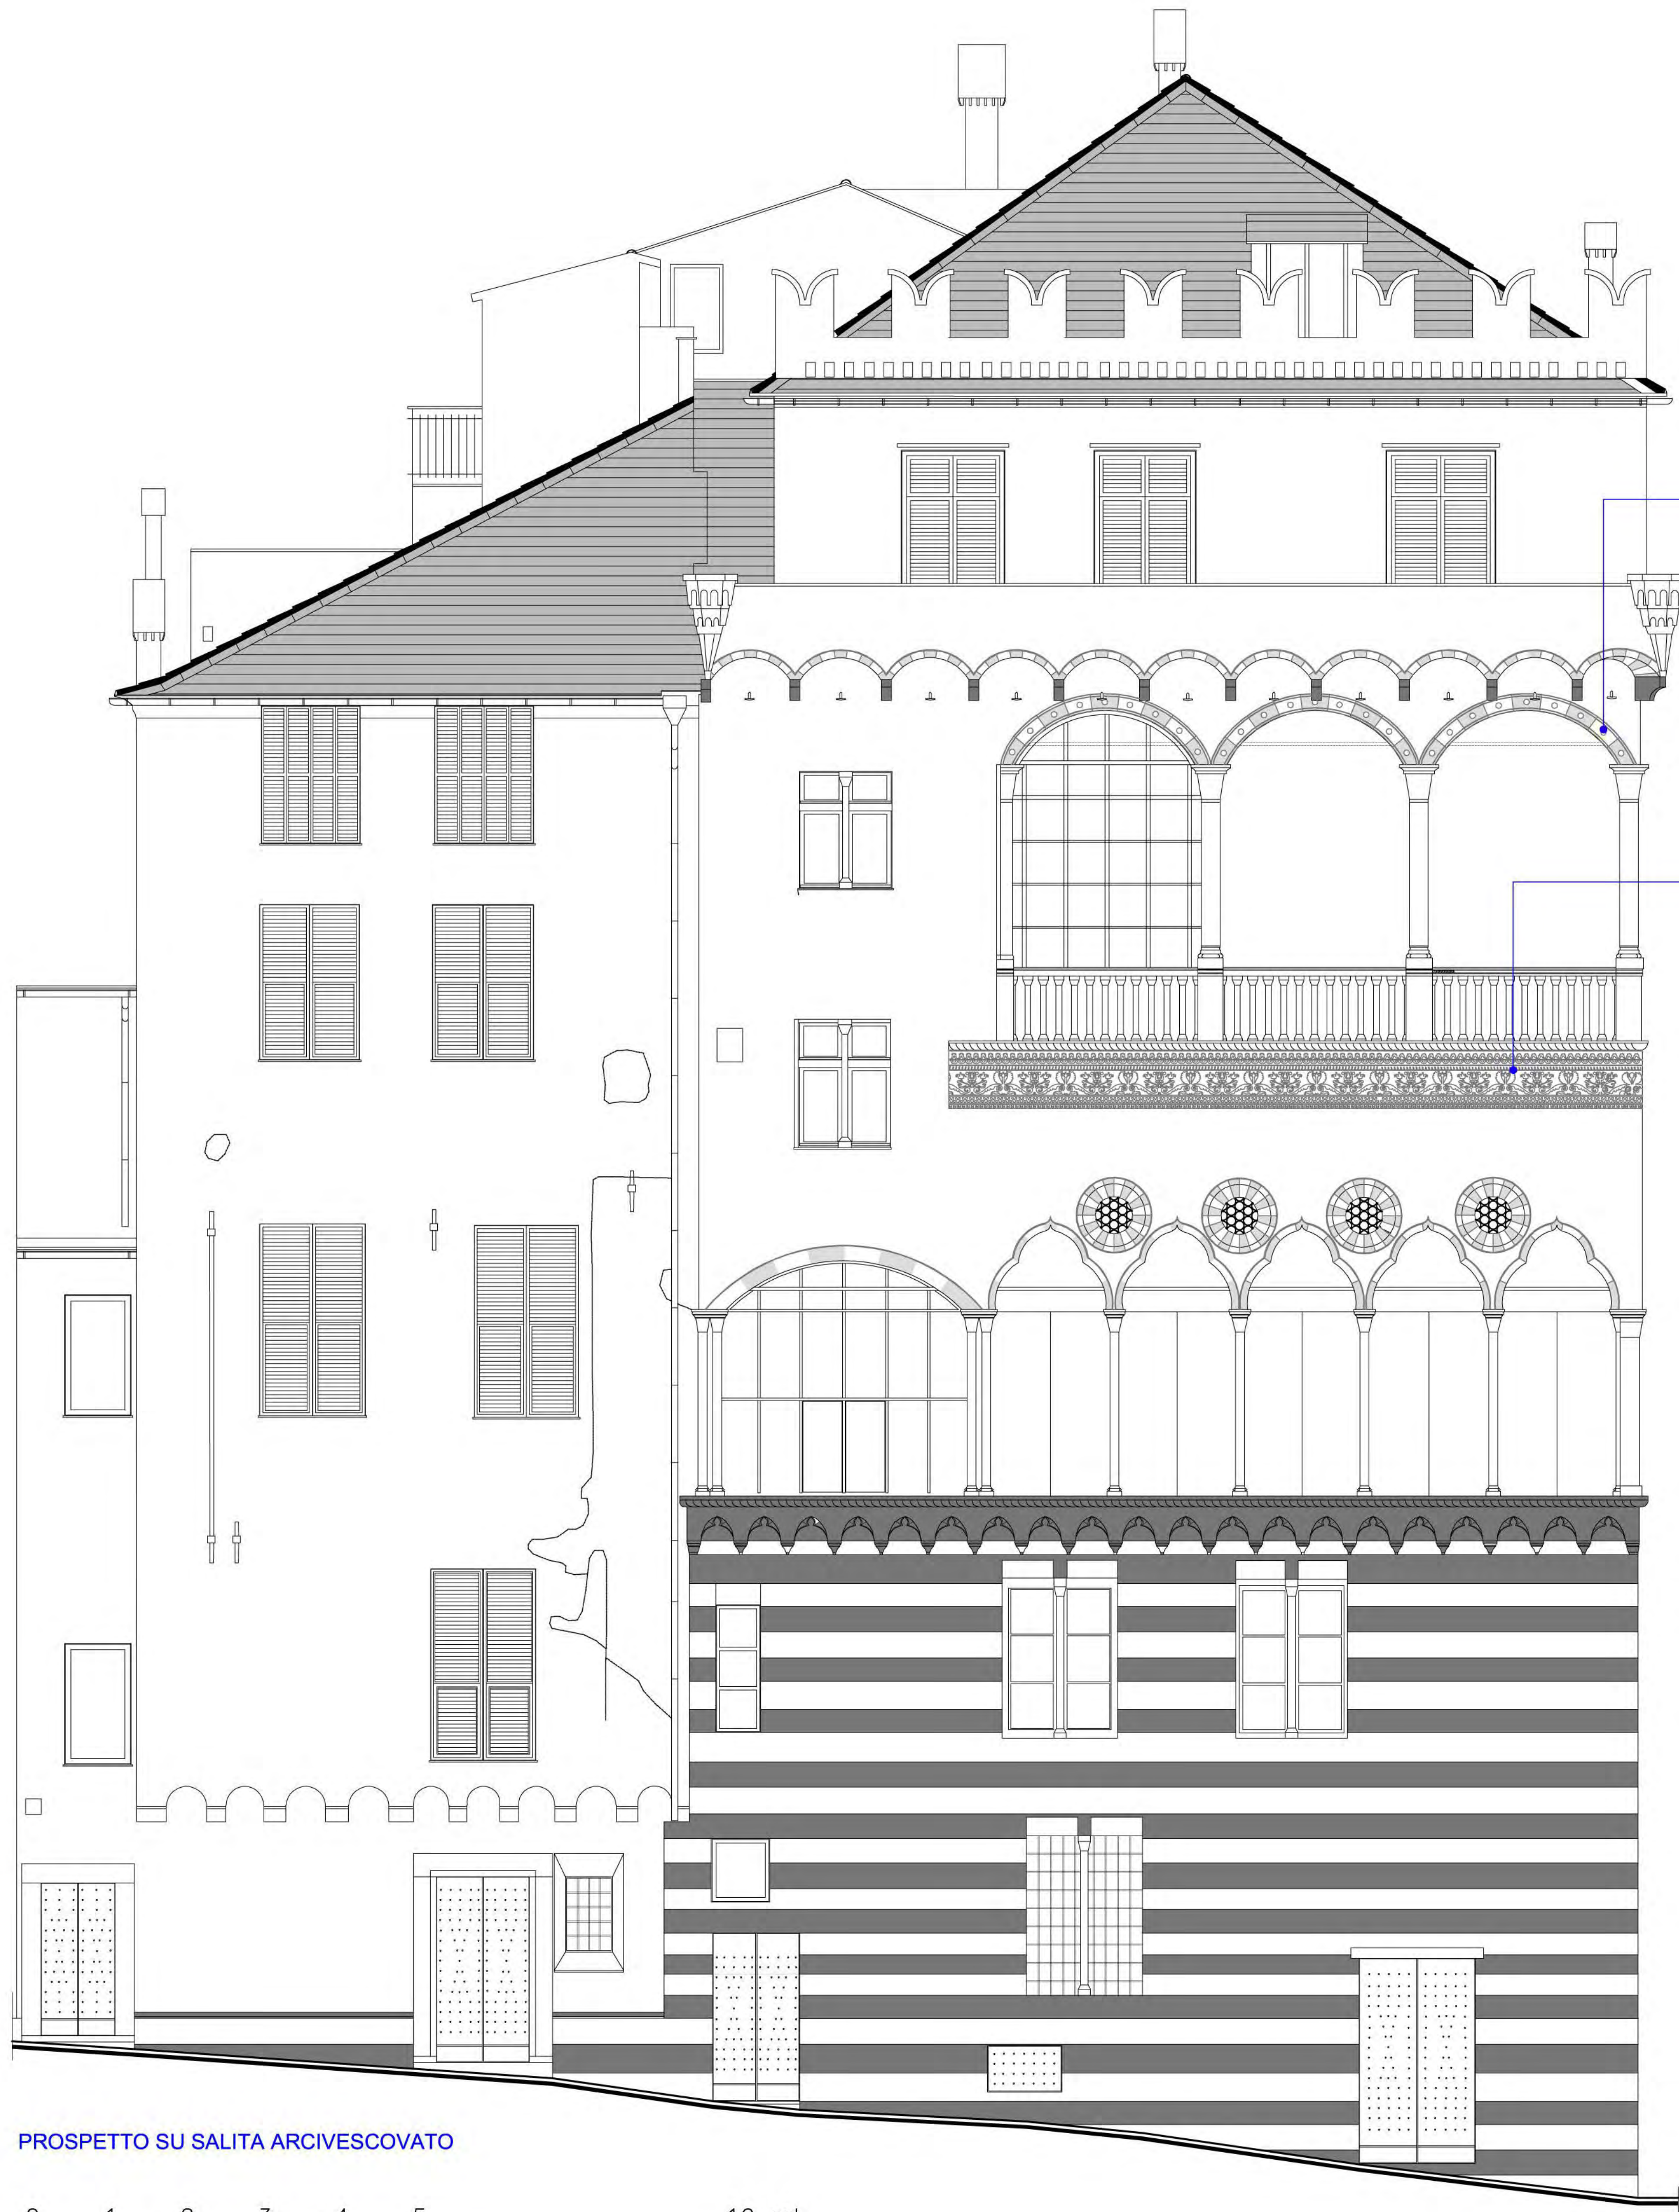

RICHIEDENTI	Jonathan POGSON DORIA PAMPHILJ Gesine POGSON DORIA PAMPHILJ Piazza del Principe 4, 16126 Genova	FIRMA
OGGETTO DELL'INTERVENTO	RESTAURO E RISANAMENTO CONSERVATIVO DEI PROSPETTI DI PALAZZO DI ANDREA DORIA IN PIAZZA SAN MATTEO	16 febbraio 2004
LOCALIZZAZIONE DELL'INTERVENTO	PIAZZA SAN MATTEO CIV n° 17 GENOVA	
OGGETTO DELLA TAVOLA	PROSPETTO SU SALITA ALL'ARCIVESCOVATO: AS BUILT	TAVOLA N° ES D 20 scala: 1:50
PIETRO MONCAGATTO architetto via Trento 43/4 16145 Genova tel 010 3106431 fax 010 3106433 e-mail: p.moncagatto@tin.it collaboratori: arch. Andrea Mamone		
ARCHIVIO GENERALE	ARCHIVIO SPECIALE	AGGIORNAMENTO
093	011	n° .. del ././..

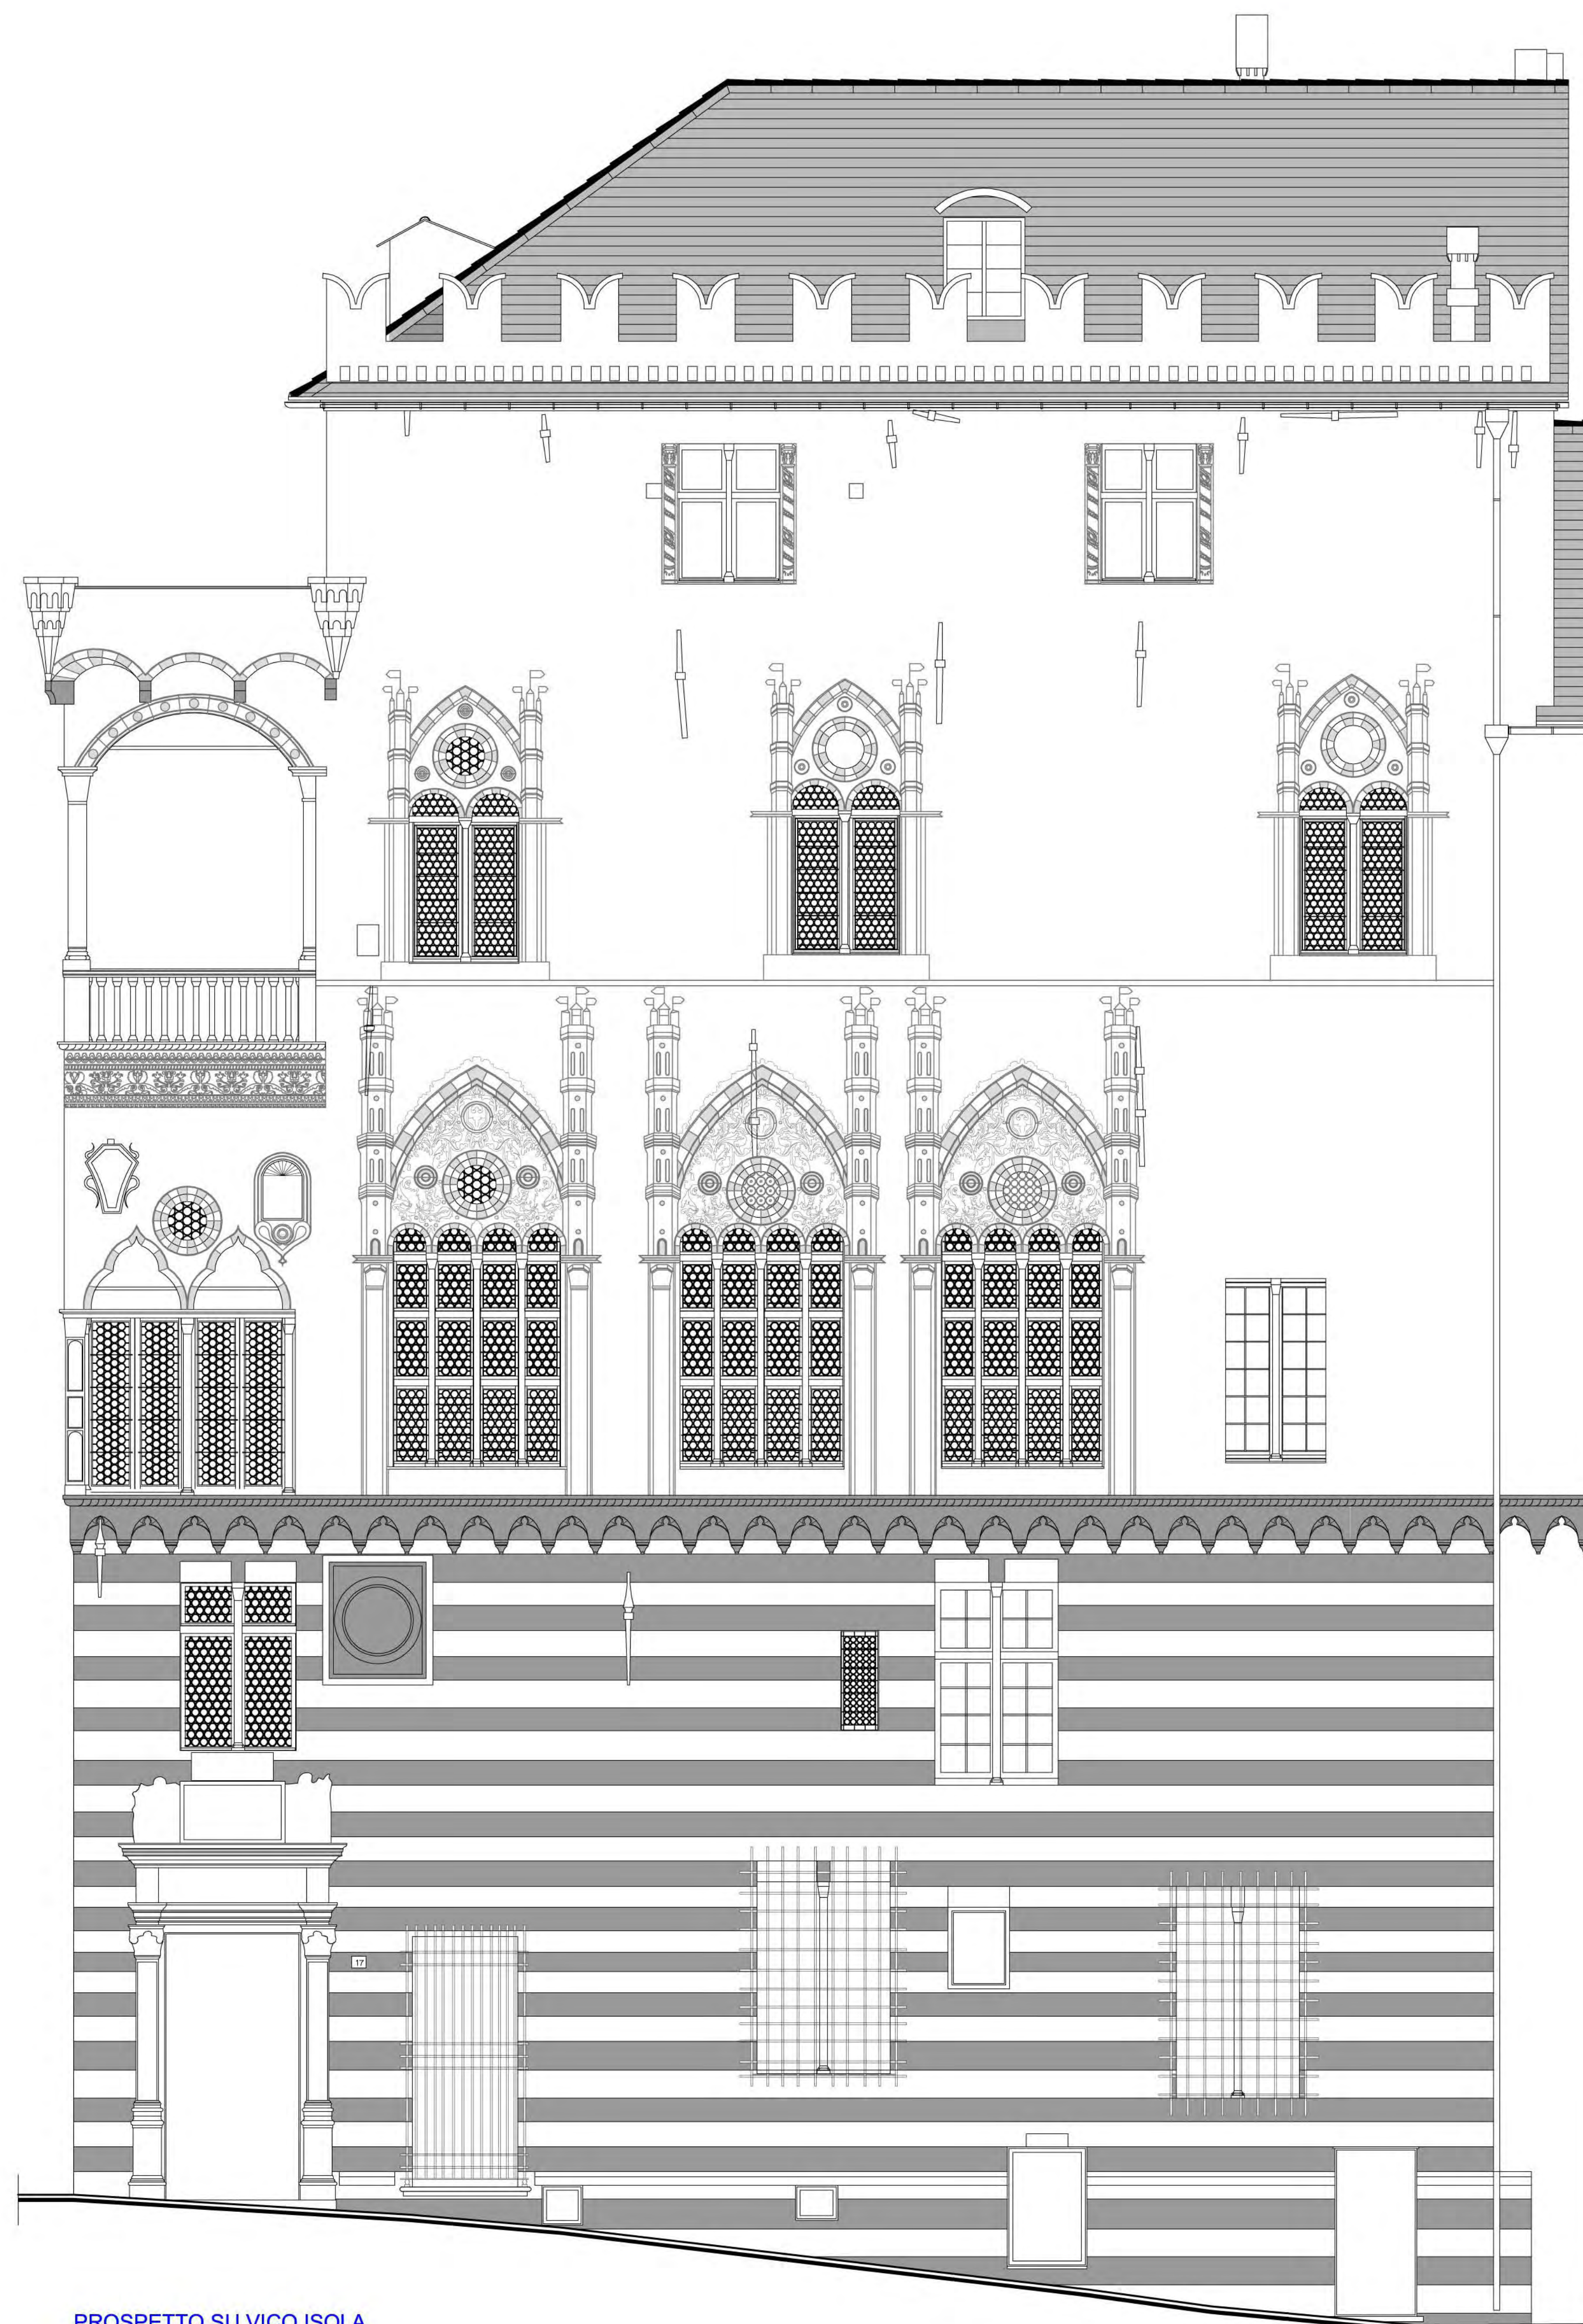

RICHIEDENTI	Jonathan POGSON DORIA PAMPHILJ Gesine POGSON DORIA PAMPHILJ Piazza del Principe 4, 16126 Genova	FIRMA
OGGETTO DELL'INTERVENTO	RESTAURO E RISANAMENTO CONSERVATIVO DEI PROSPETTI DI PALAZZO DI ANDREA DORIA IN PIAZZA SAN MATTEO	16 febbraio 2003
LOCALIZZAZIONE DELL'INTERVENTO	PIAZZA SAN MATTEO CIV n° 17 GENOVA	
OGGETTO DELLA TAVOLA	PROSPETTO SU VICO ISOLA: AS BUILT - - -	TAVOLA N° ES D 21 scala: 1:50
PIETRO MONCAGATTO architetto via Trento 43/4 16145 Genova tel 010 3106431 fax 010 3106433 e-mail: p.moncagatto@tin.it collaboratori: arch. Andrea Mamone		
ARCHIVIO GENERALE	ARCHIVIO SPECIALE	AGGIORNAMENTO
093	011	n° .. del J.J.J..